


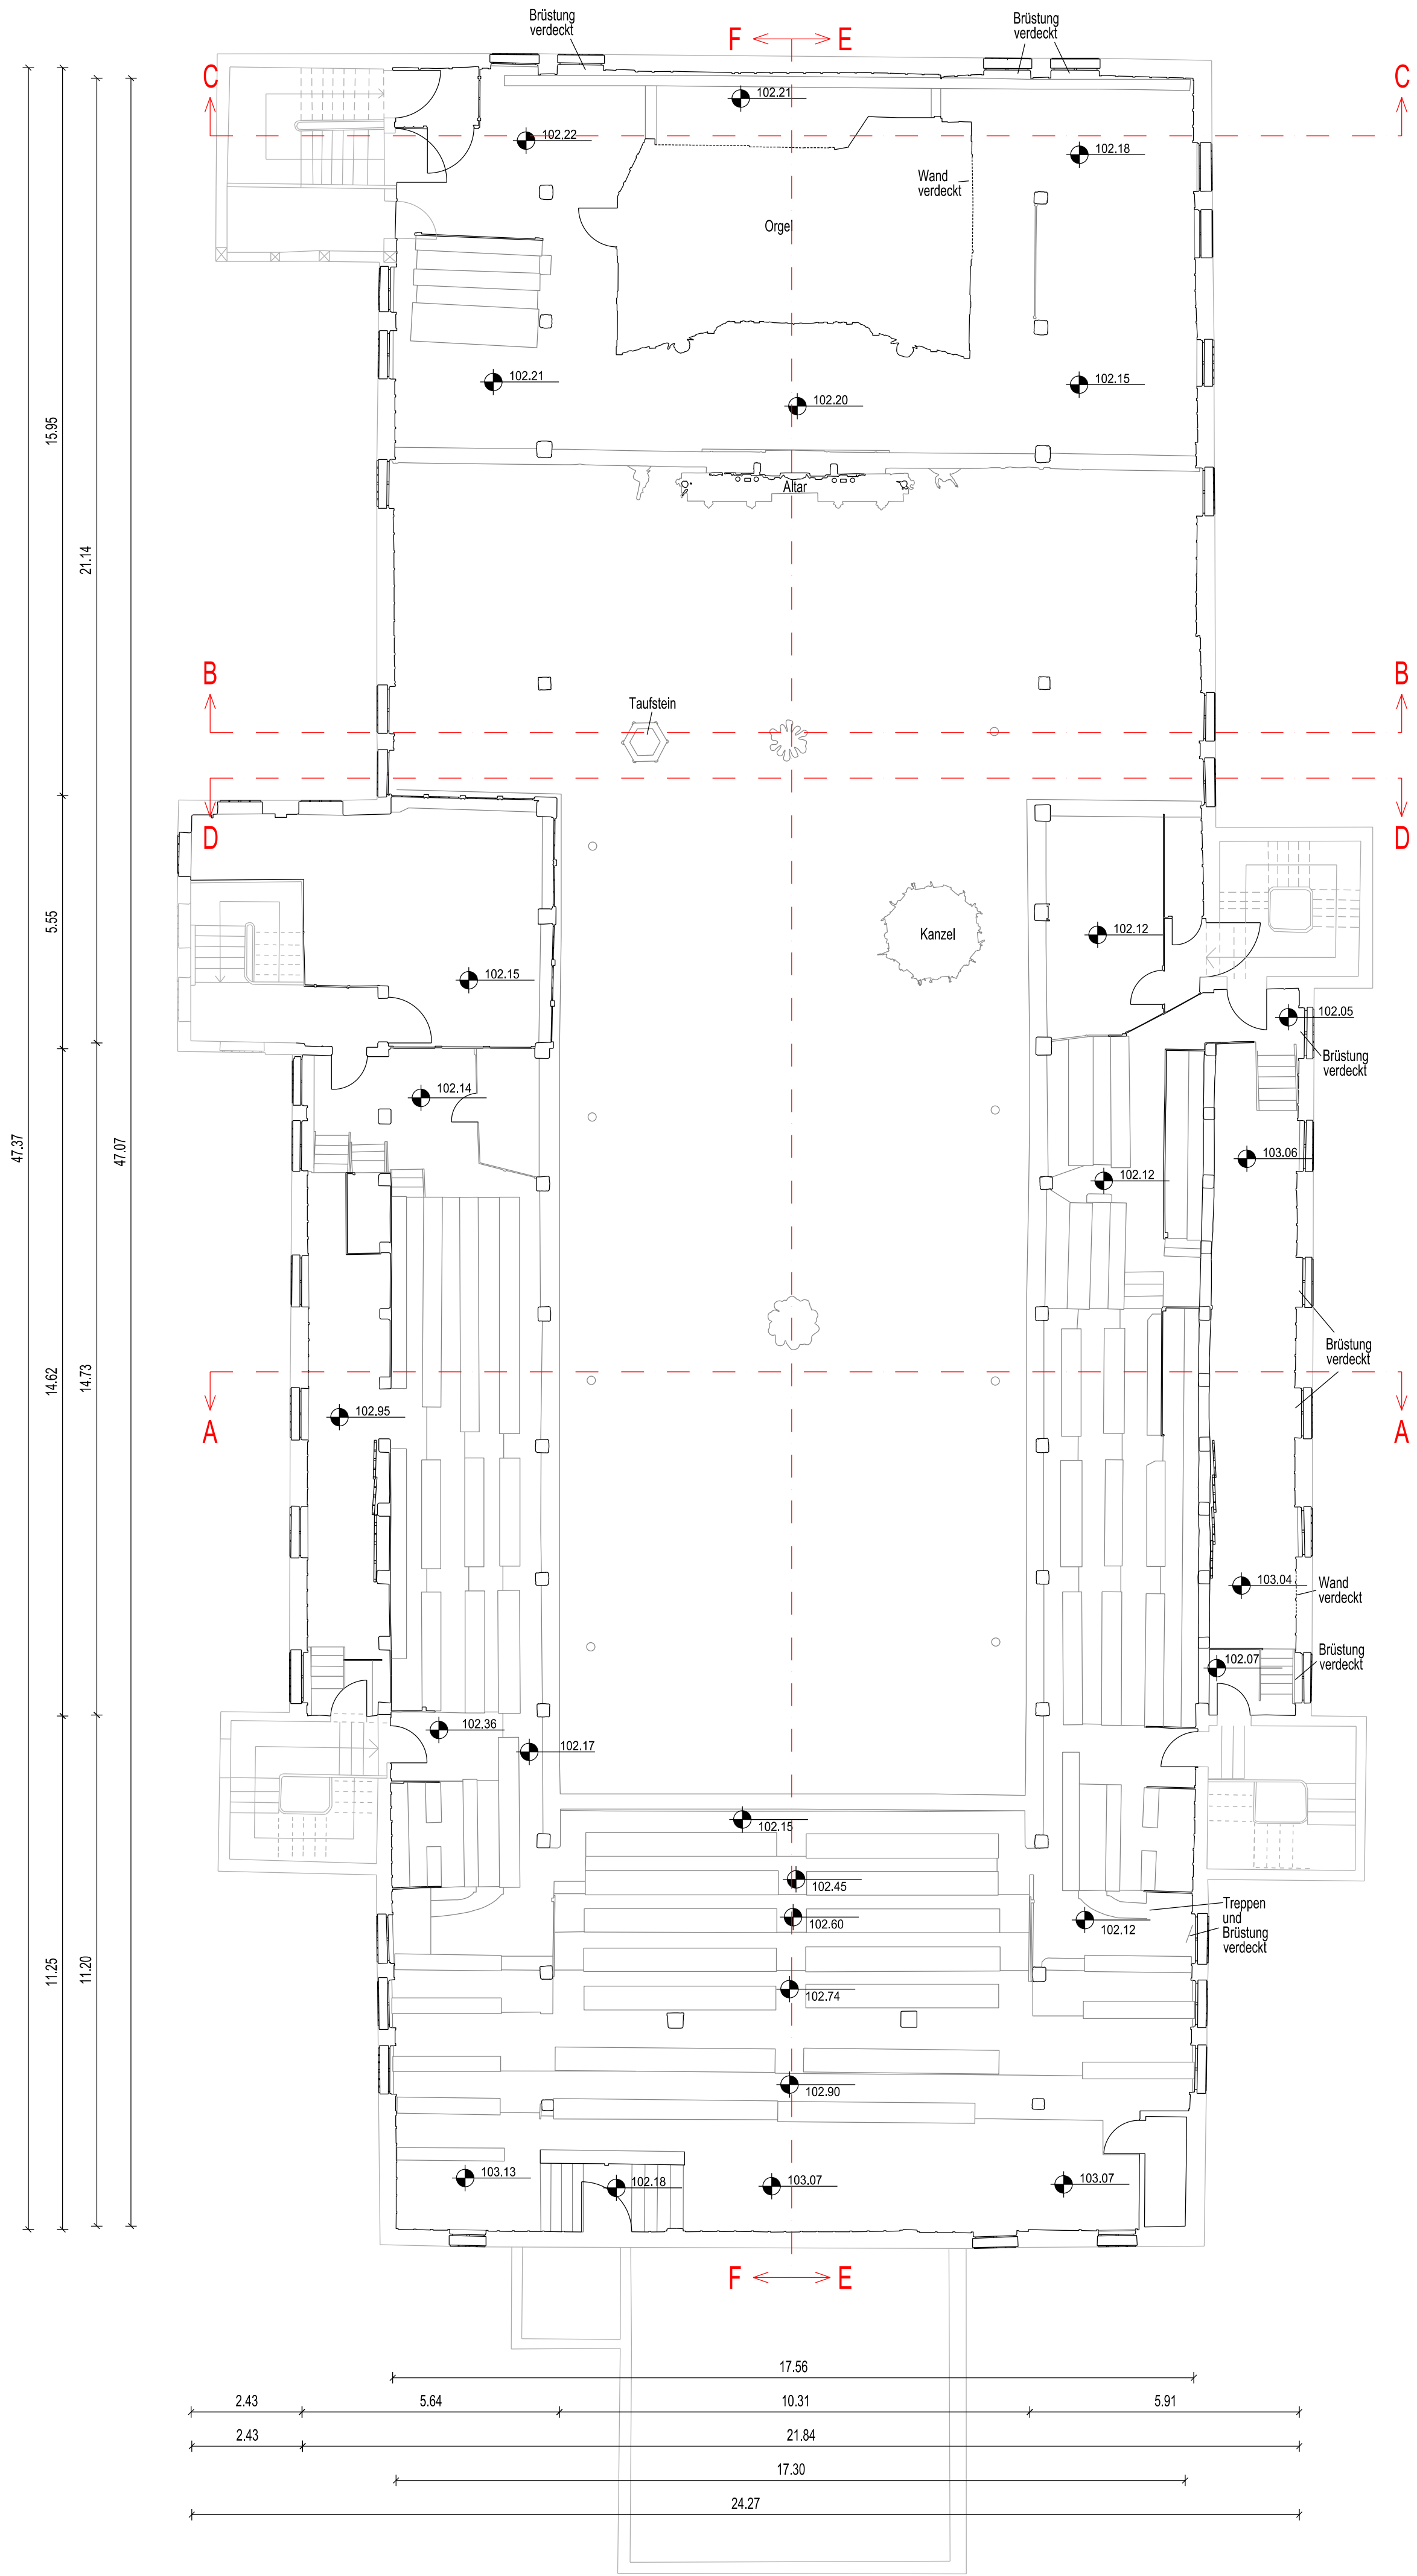

BESTANDSPLAN      Grundriss 2 – Empore 1 Marktkirche      1612203-002-02

- Ansichtsebene
- Schnittebene 2
- Schnittebene
- Digitalisierung aus PDF
- Höhe      Höhenpunkt

DIE GESTRICHELTEN WAND- UND ORGELLINIEN WAREN IN DER SCHNITTEBENE VERDECKT UND WURDEN AN ANDERER STELLE ERGÄNZT

DIE SCHNITTEBENE 2 LIEGT BEI DER LOKALEN HÖHE 104.20 m

DIE SCHNITTEBENE 1 LIEGT BEI DER LOKALEN HÖHE 103.60 m

DIE HÖHEN BEZIEHEN SICH AUF EIN LOKALES HÖHENSYSTEM

|       |                                                        |                        |
|-------|--------------------------------------------------------|------------------------|
| 03    | —                                                      | —                      |
| 02    | Bemaßung                                               | 13.05.2016/Schwarz     |
| 01    | Digitalisierung Außenbereich und Treppenhäuser aus PDF | 03.05.2016/Sterrenberg |
| INDEX | ÄNDERUNGEN                                             | DATUM / BEARBEITER     |



**Dr. Hesse und Partner Ingenieure**

Dr. Hesse und Partner Ingenieure  
Veritaskai 6  
21079 Hamburg  
Telefon: (040) 522 99 190 - 0    Telefax: (040) 522 99 190 - 99  
Internet: www.dhpi.com    eMail: info@dhpi.com

**Ev-luth. Kirchengemeinde Clausthal**  
**An der Marktkirche 3**  
**38678 Clausthal-Zellerfeld**

**Sanierungsmaßnahmen Marktkirche zum Heiligen Geist**  
**An der Marktkirche, Clausthal-Zellerfeld**

**BESTANDSPLAN**  
Grundriss 2 – Empore 1 Marktkirche

|                                            |             |                  |                                          |                                        |
|--------------------------------------------|-------------|------------------|------------------------------------------|----------------------------------------|
| ZEICHNUNGS-NR.<br>1612203-002              | INDEX<br>02 | MAßSTAB<br>1:100 | DATUM / BEARBEITET<br>25.04.2016/Schwarz | DATUM / GEPRÜFT<br>25.04.2016/Weltzien |
| DATENAME<br>1612203-002-02_Grundriss 2.dwg |             |                  |                                          |                                        |