






ANSICHT Süd
M 1:100

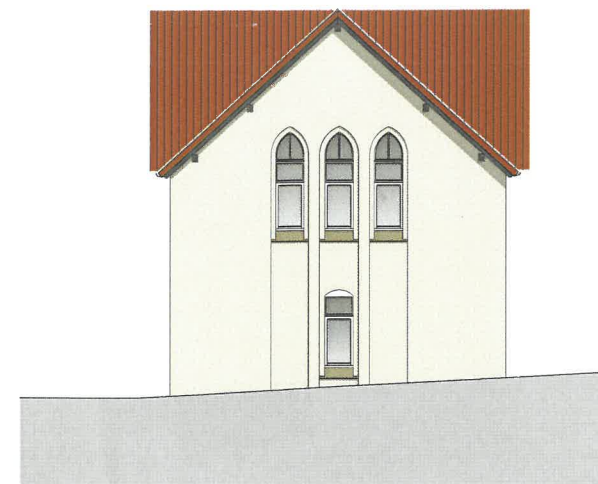


ANSICHT Ost
M 1:100

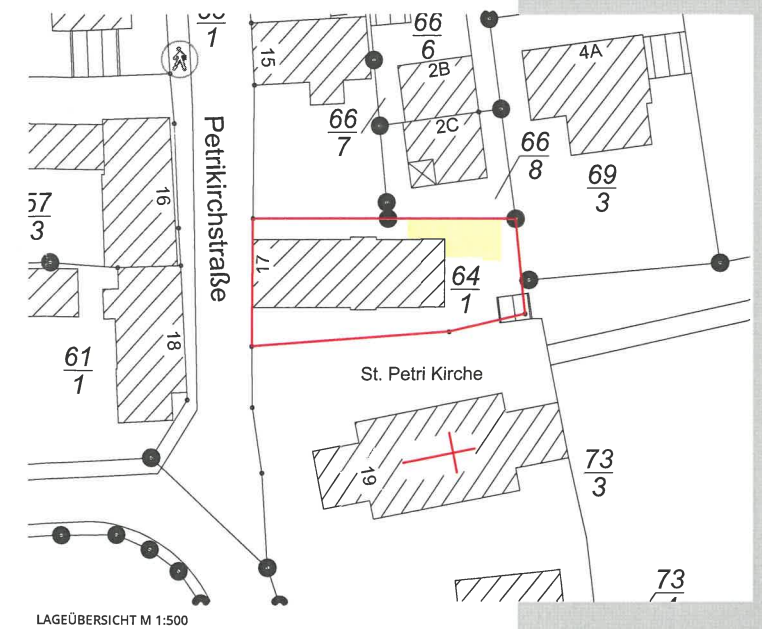


LAGEÜBERSICHT M 1:500

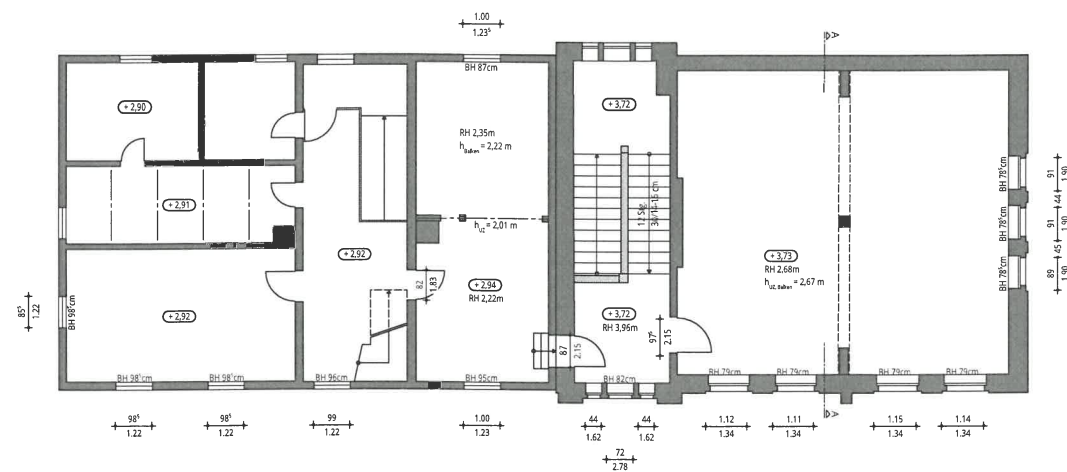

GRUNDRISS Obergeschoss
M 1:100

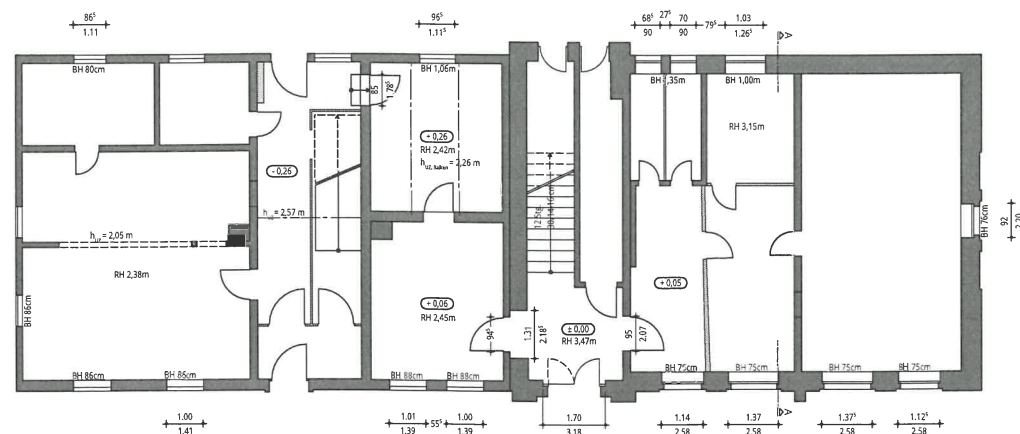

GRUNDRISS Erdgeschoss
M 1:100

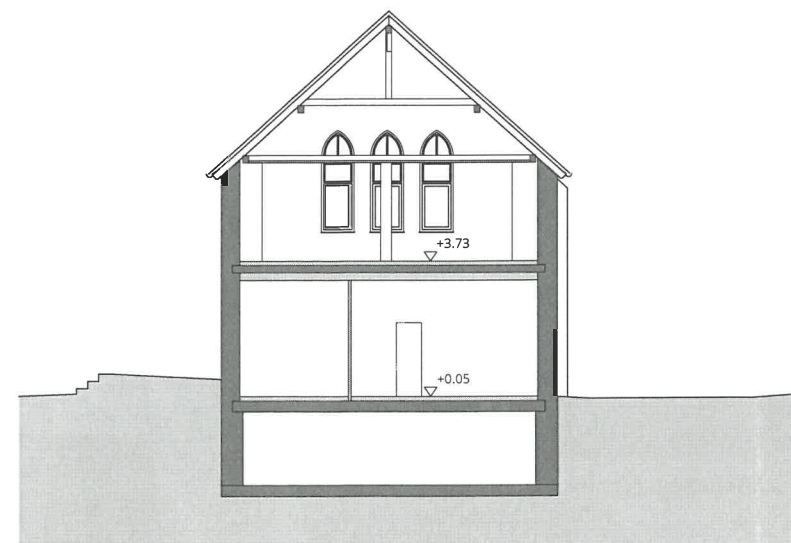

SCHNITT A-A
M 1:100

■ BESTAND/VORHANDEN
■ NEU
■ ABBRUCH

BESTANDSZEICHNUNG
M 1:100
ZEICHNUNG | Weende-StPetriGem-B1

Grundriss Erdgeschoss
Grundriss Obergeschoss
Schnitt A-A
Ansichten von Süd und Ost

PROJEKT

Ausbau des Gemeindezentrums
Gemeinschaftsnutzung mit Schule
Petrikirchstraße 17
37077 Göttingen

AUFTRAGGEBER

St. Petri Kirchgemeinde Weende
Petrikirchstraße 17
37077 Göttingen

ARCHITEKT

K17 - Steingräber, Architektur
M.Eng. Dipl.-Ing. (FH) Tim Grimme
Architekt BDA, AkNds. EL-Nr. 18.759

Knickstrasse 17 37170 Uslar
T 05571 5001 F 05571.5002

Schiefer Weg 6e 37073 Göttingen
T 0551 49 565-106 F -114

M. mail@steingraeber-architekten.de
W. www.steingraeber-architekten.de

K17

Unterschrift Bauherr

Architekt

K17 Steingräber.

Gez. Meyer Plandatum: 10.06.2021 August 2020