


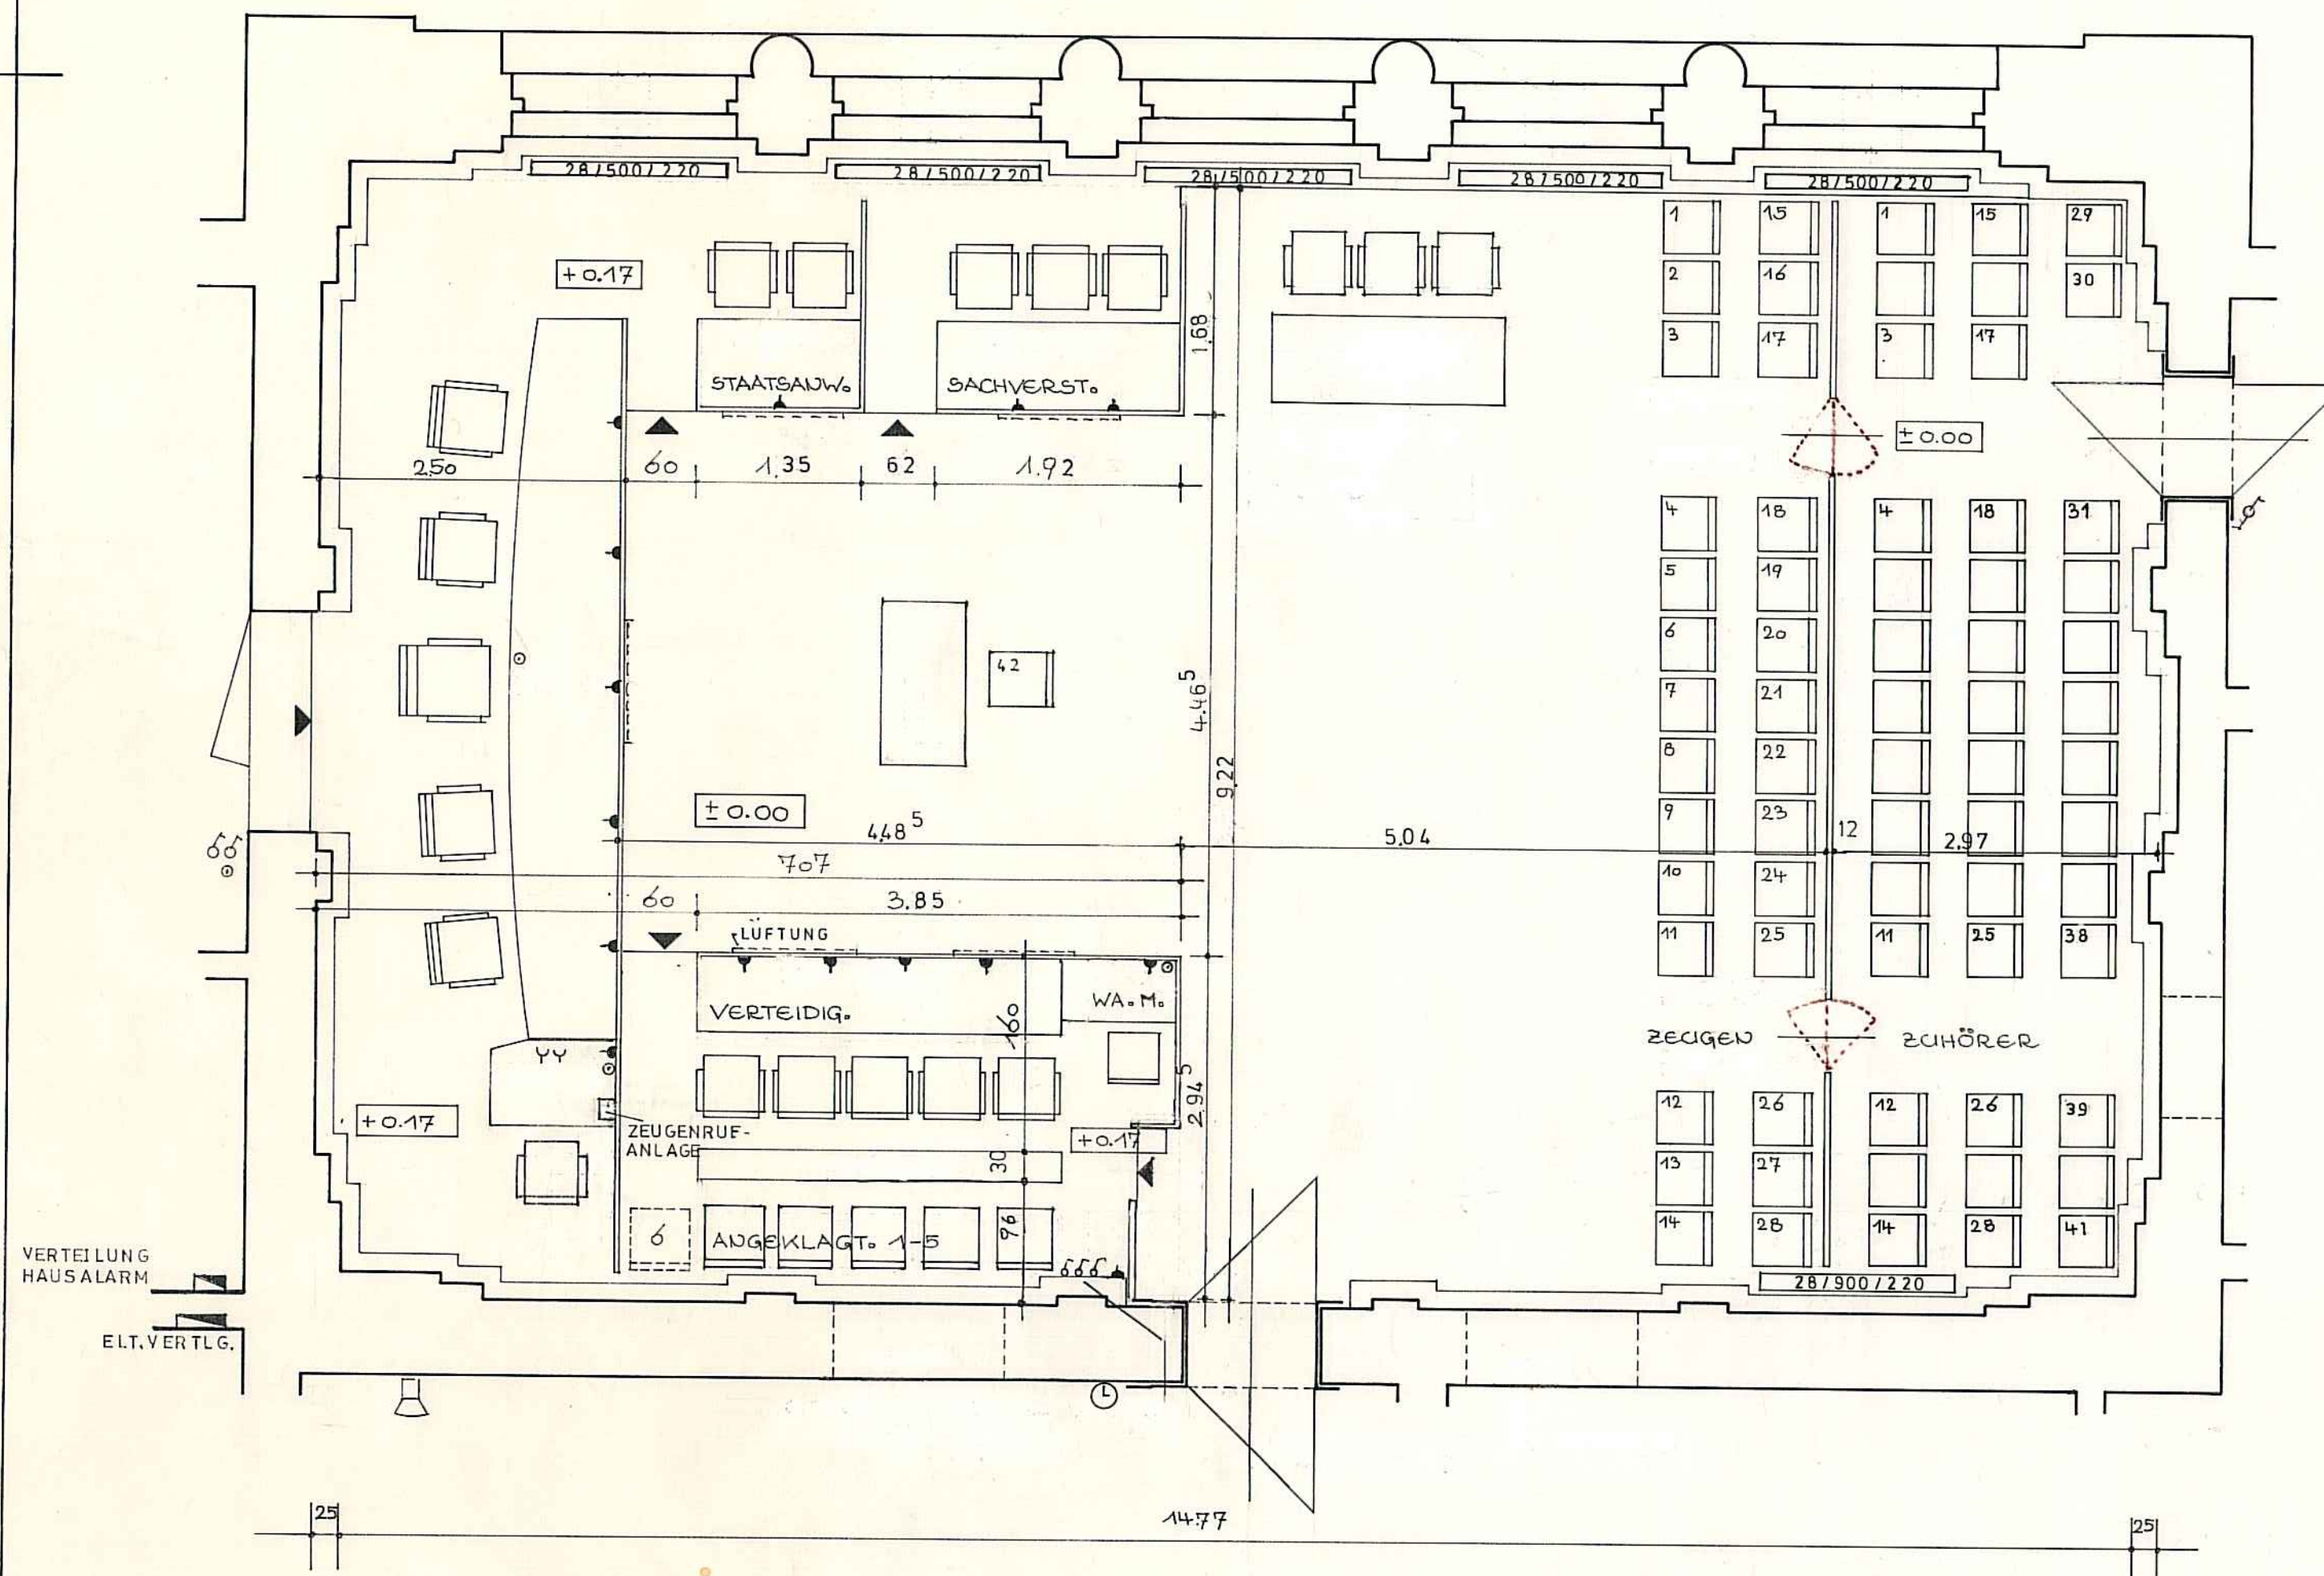

BESTANDSZEICHNUNG

STAATSHOCHBAUAMT VERDEN

LANDGERICHT VERDEN
UMBAU DES SCHWURGERICHTSSAALDES

GRUNDRISS (NEUER ZUSTAND)

MASSSTAB: 1:50

AUFGESTELLT:



BLATTNR: 1

ANERKANNT:


DATUM:

GEZEICH: Cij


GEÄND:

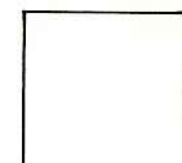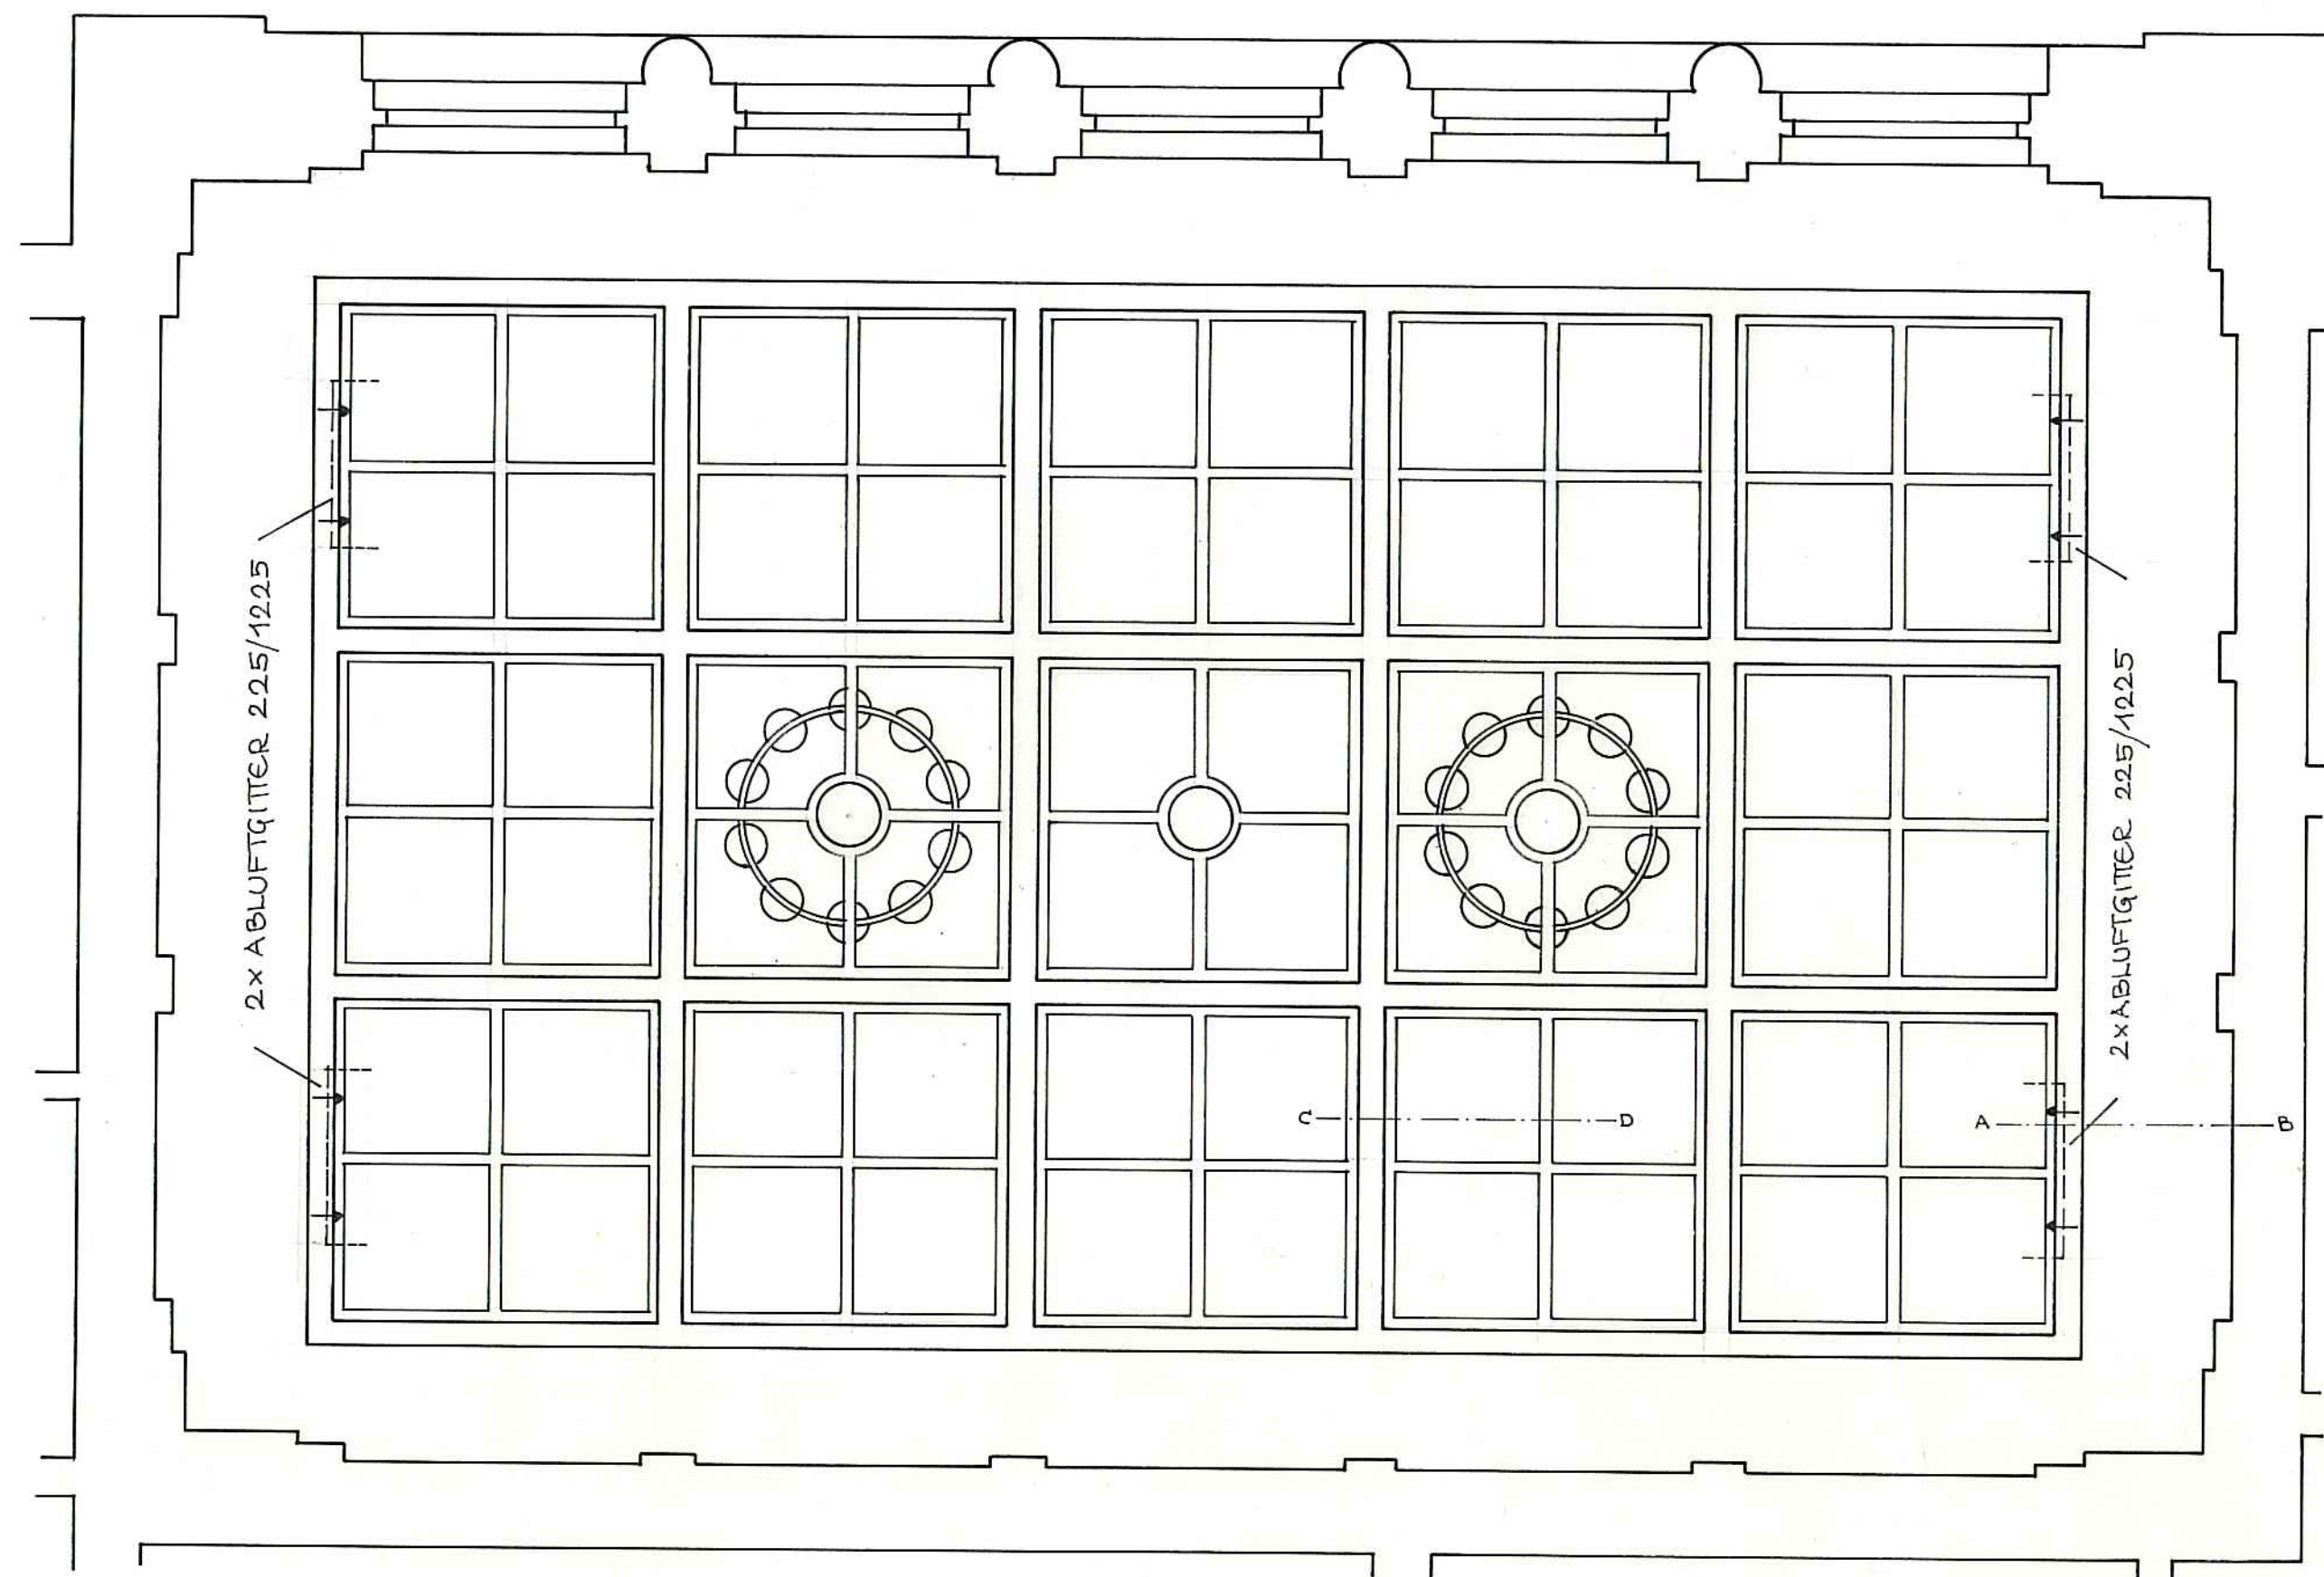


SCHALLREFLEKTIERENDE PLATTEN

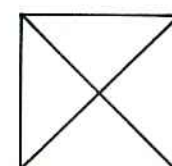

ABSORBIERENDE PLATTEN

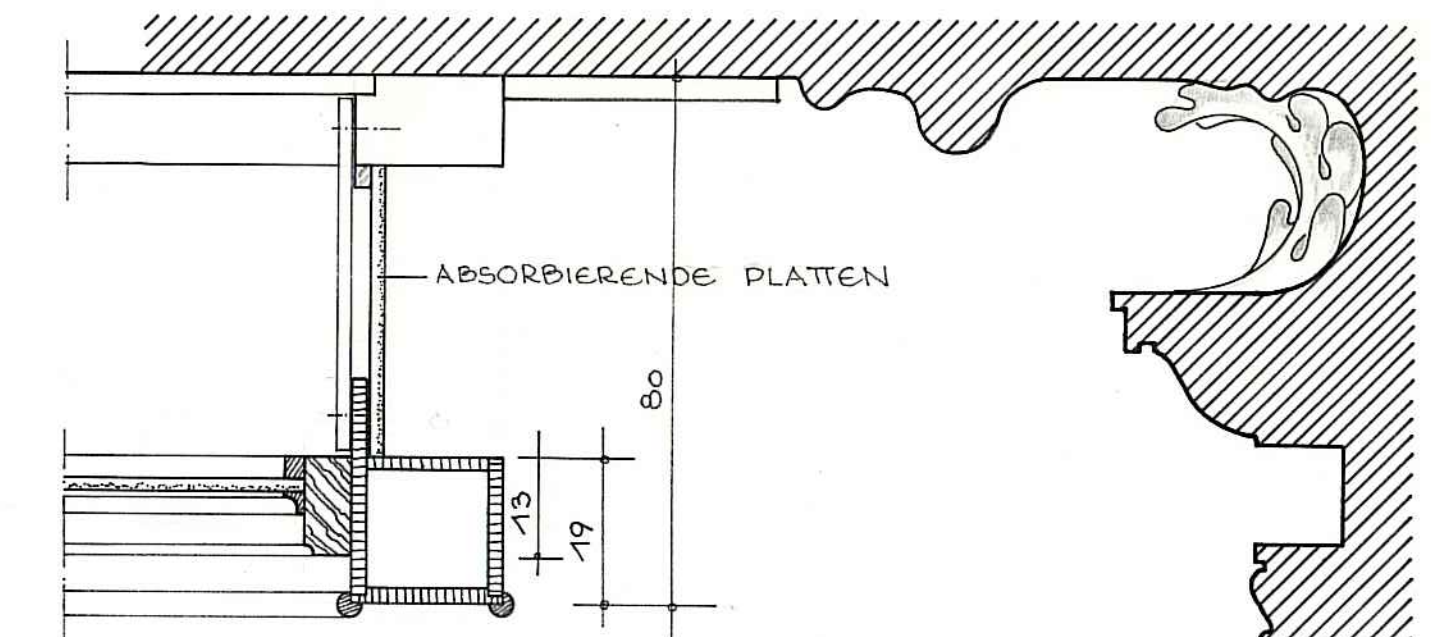

SCHNITT A-B M=1:10

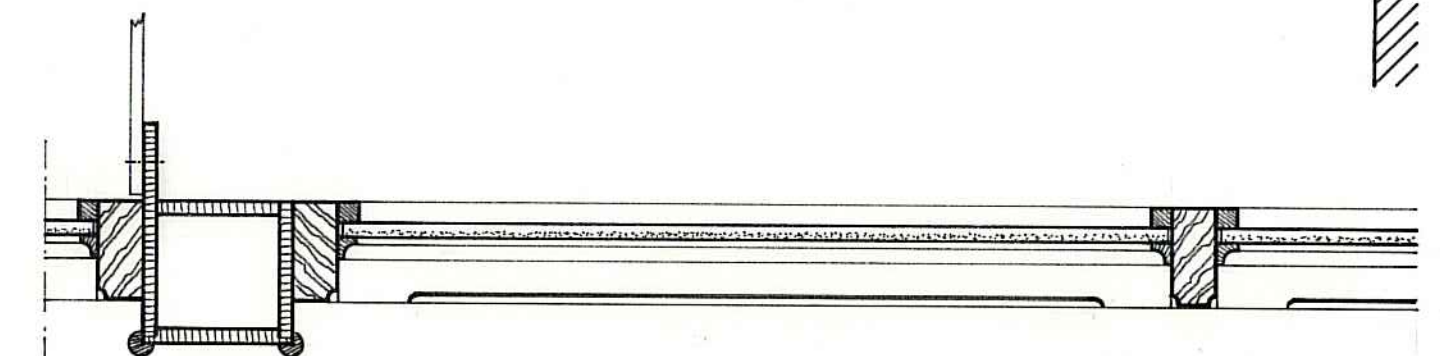

SCHNITT C-D M=1:10

BESTANDSZEICHNUNG

STAATSHOCHBAUAMT VERDEN

LANDGERICHT VERDEN
UMBAU DES SCHWURGERICHTSSAAL

NEUE DECKENGESTALTUNG

MASSTAB: 1:50

AUFGESTELLT:

BLATTNR: 2

ANERKANNT:

DATUM:

GEZEICH: Cig

GEÄND:



STAATSHOCHBAUAMT VERDEN


LANDGERICHT VERDEN
UMB AU DES SCHWURGERICHTSSAAL ES

ANSICHT EINGANGSSEITE U. SCHNITT MIT DETAIL	MASSTAB: 1:50
	BLATTNR.: 3


AUFGESTELLT:	BEATNR. 3
	DATUM :

ANERKANNT : GEZEICH: *Cin*

GEÄND :

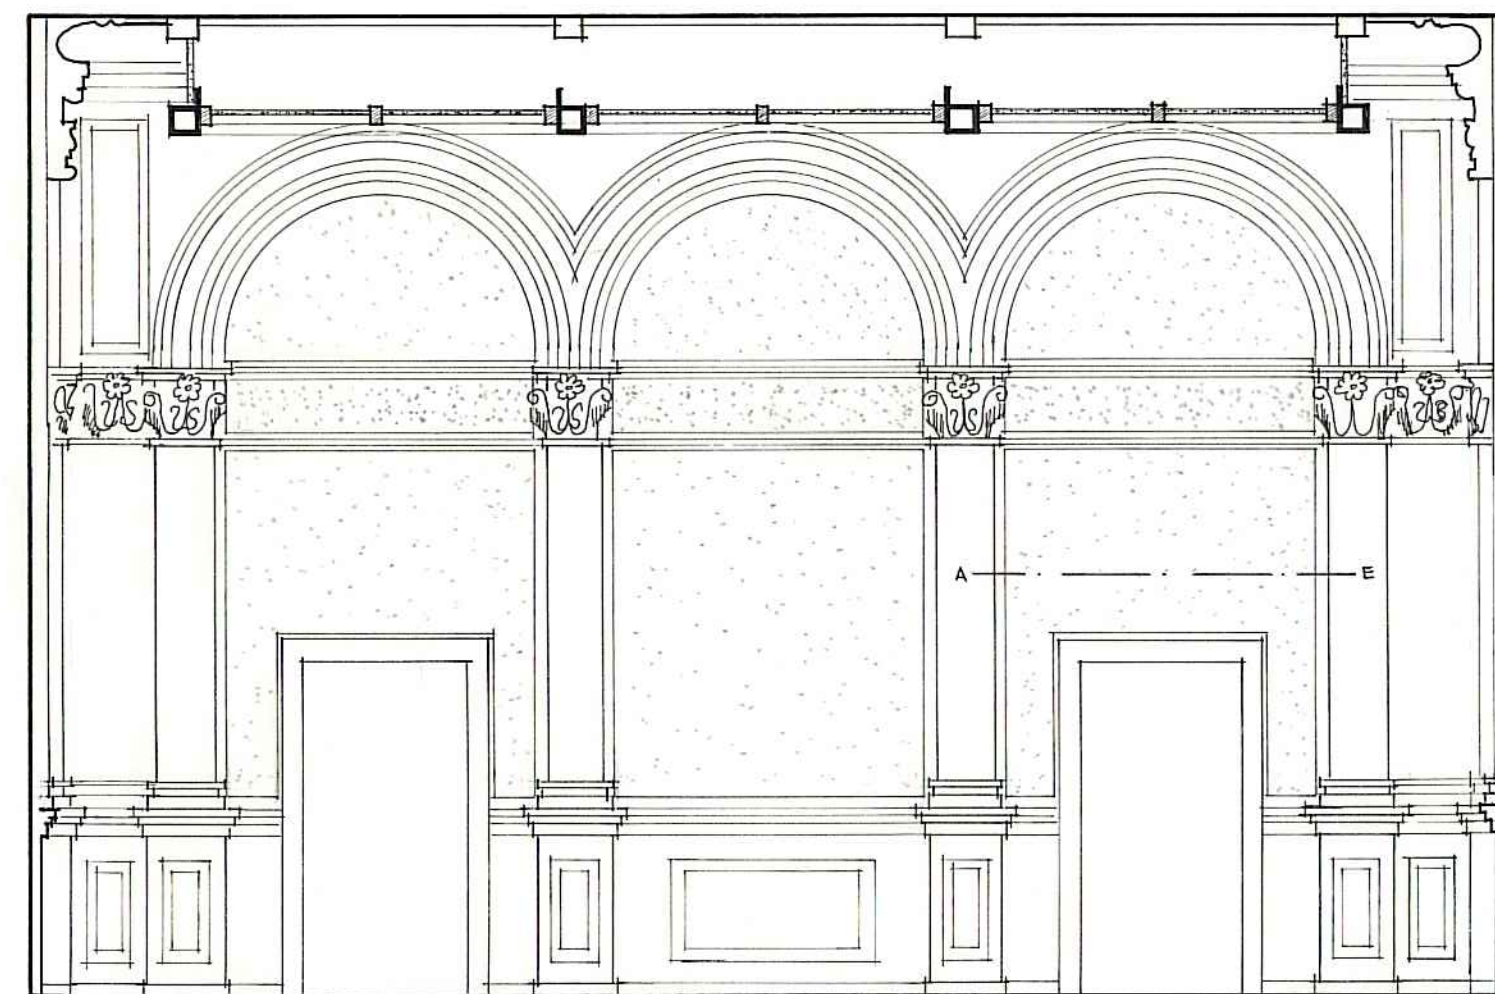


ANSICHT - RÜCKSEITE

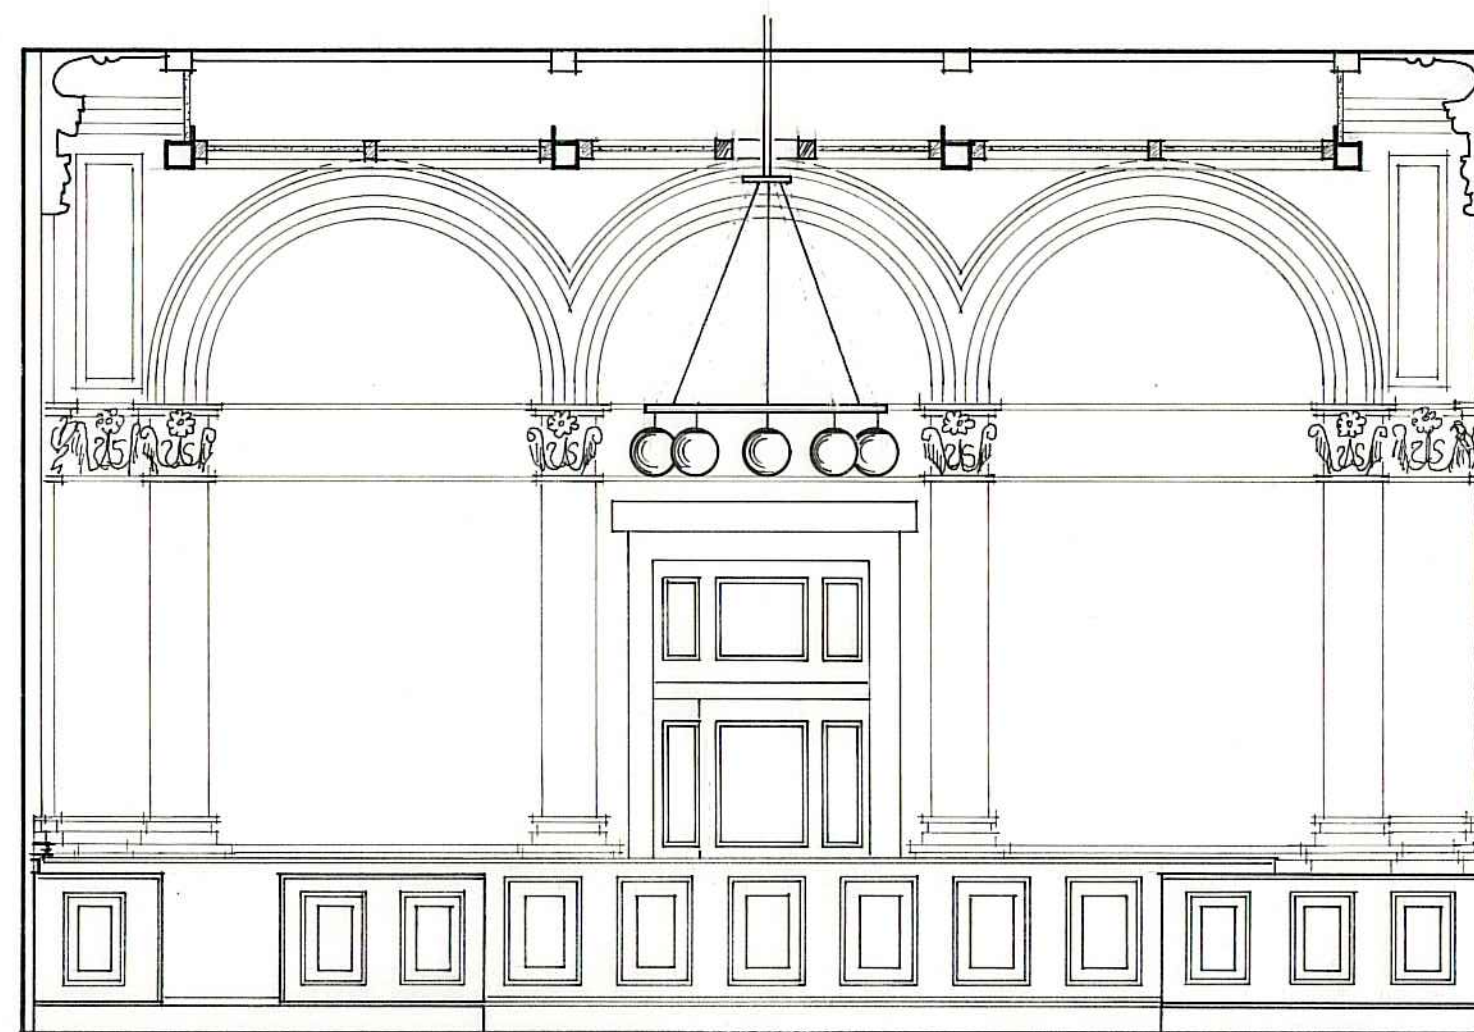

ANSICHT - RICHTERTISCH

SCHNITT A-E DETAIL M=1:1


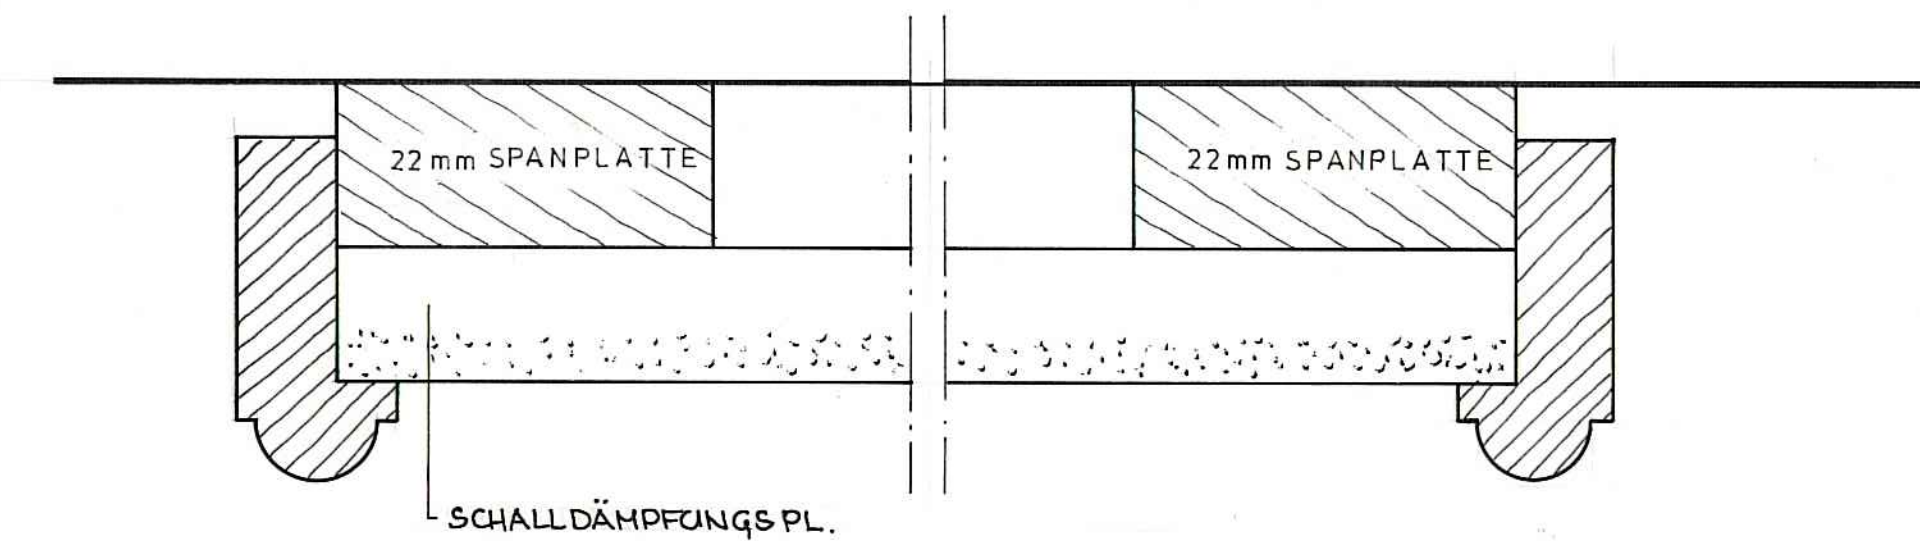


BESTANDSZEICHNUNG

STAATSHOCHBAUAMT VERDEN


LANDGERICHT VERDEN
UMBAU DES SCHWURGERICHTSSAAL

AUSICHTEN	MASSTAB: 1:50
AUFGESTELLT:	BLATTNR: 4
ANERKANNT:	DATUM:
	GEZEICH: <i>102</i>
	GEÄND:

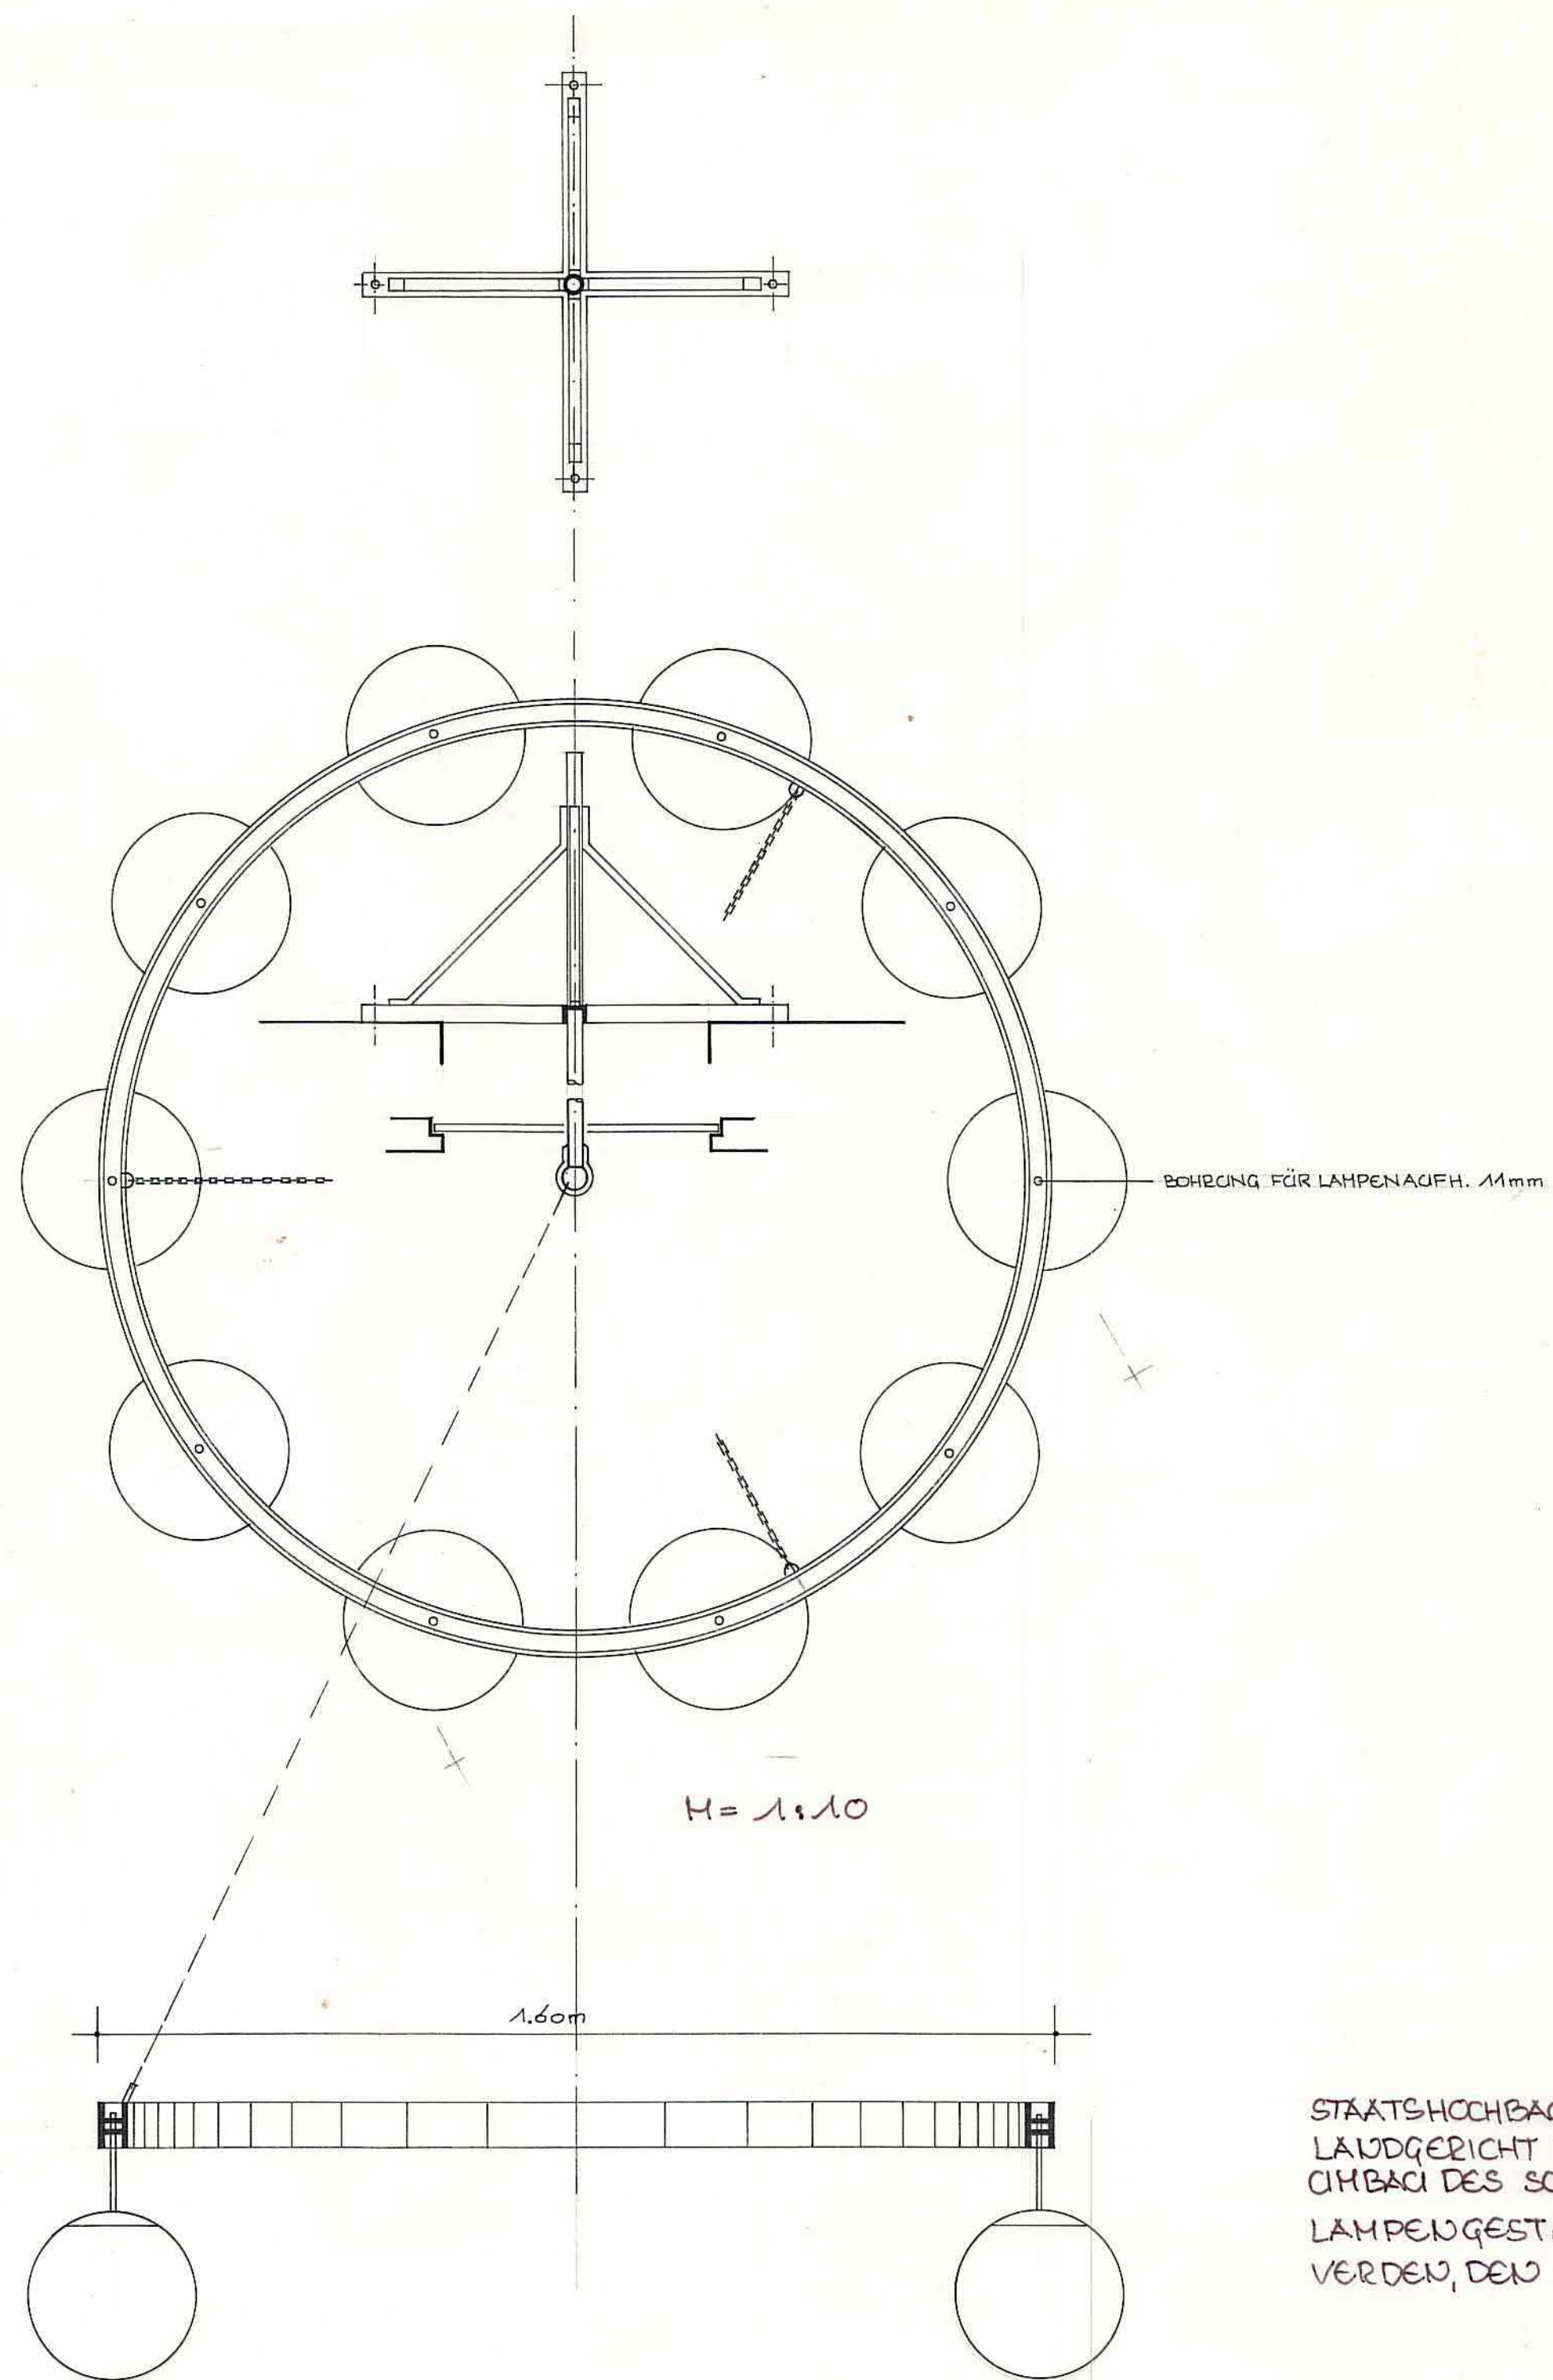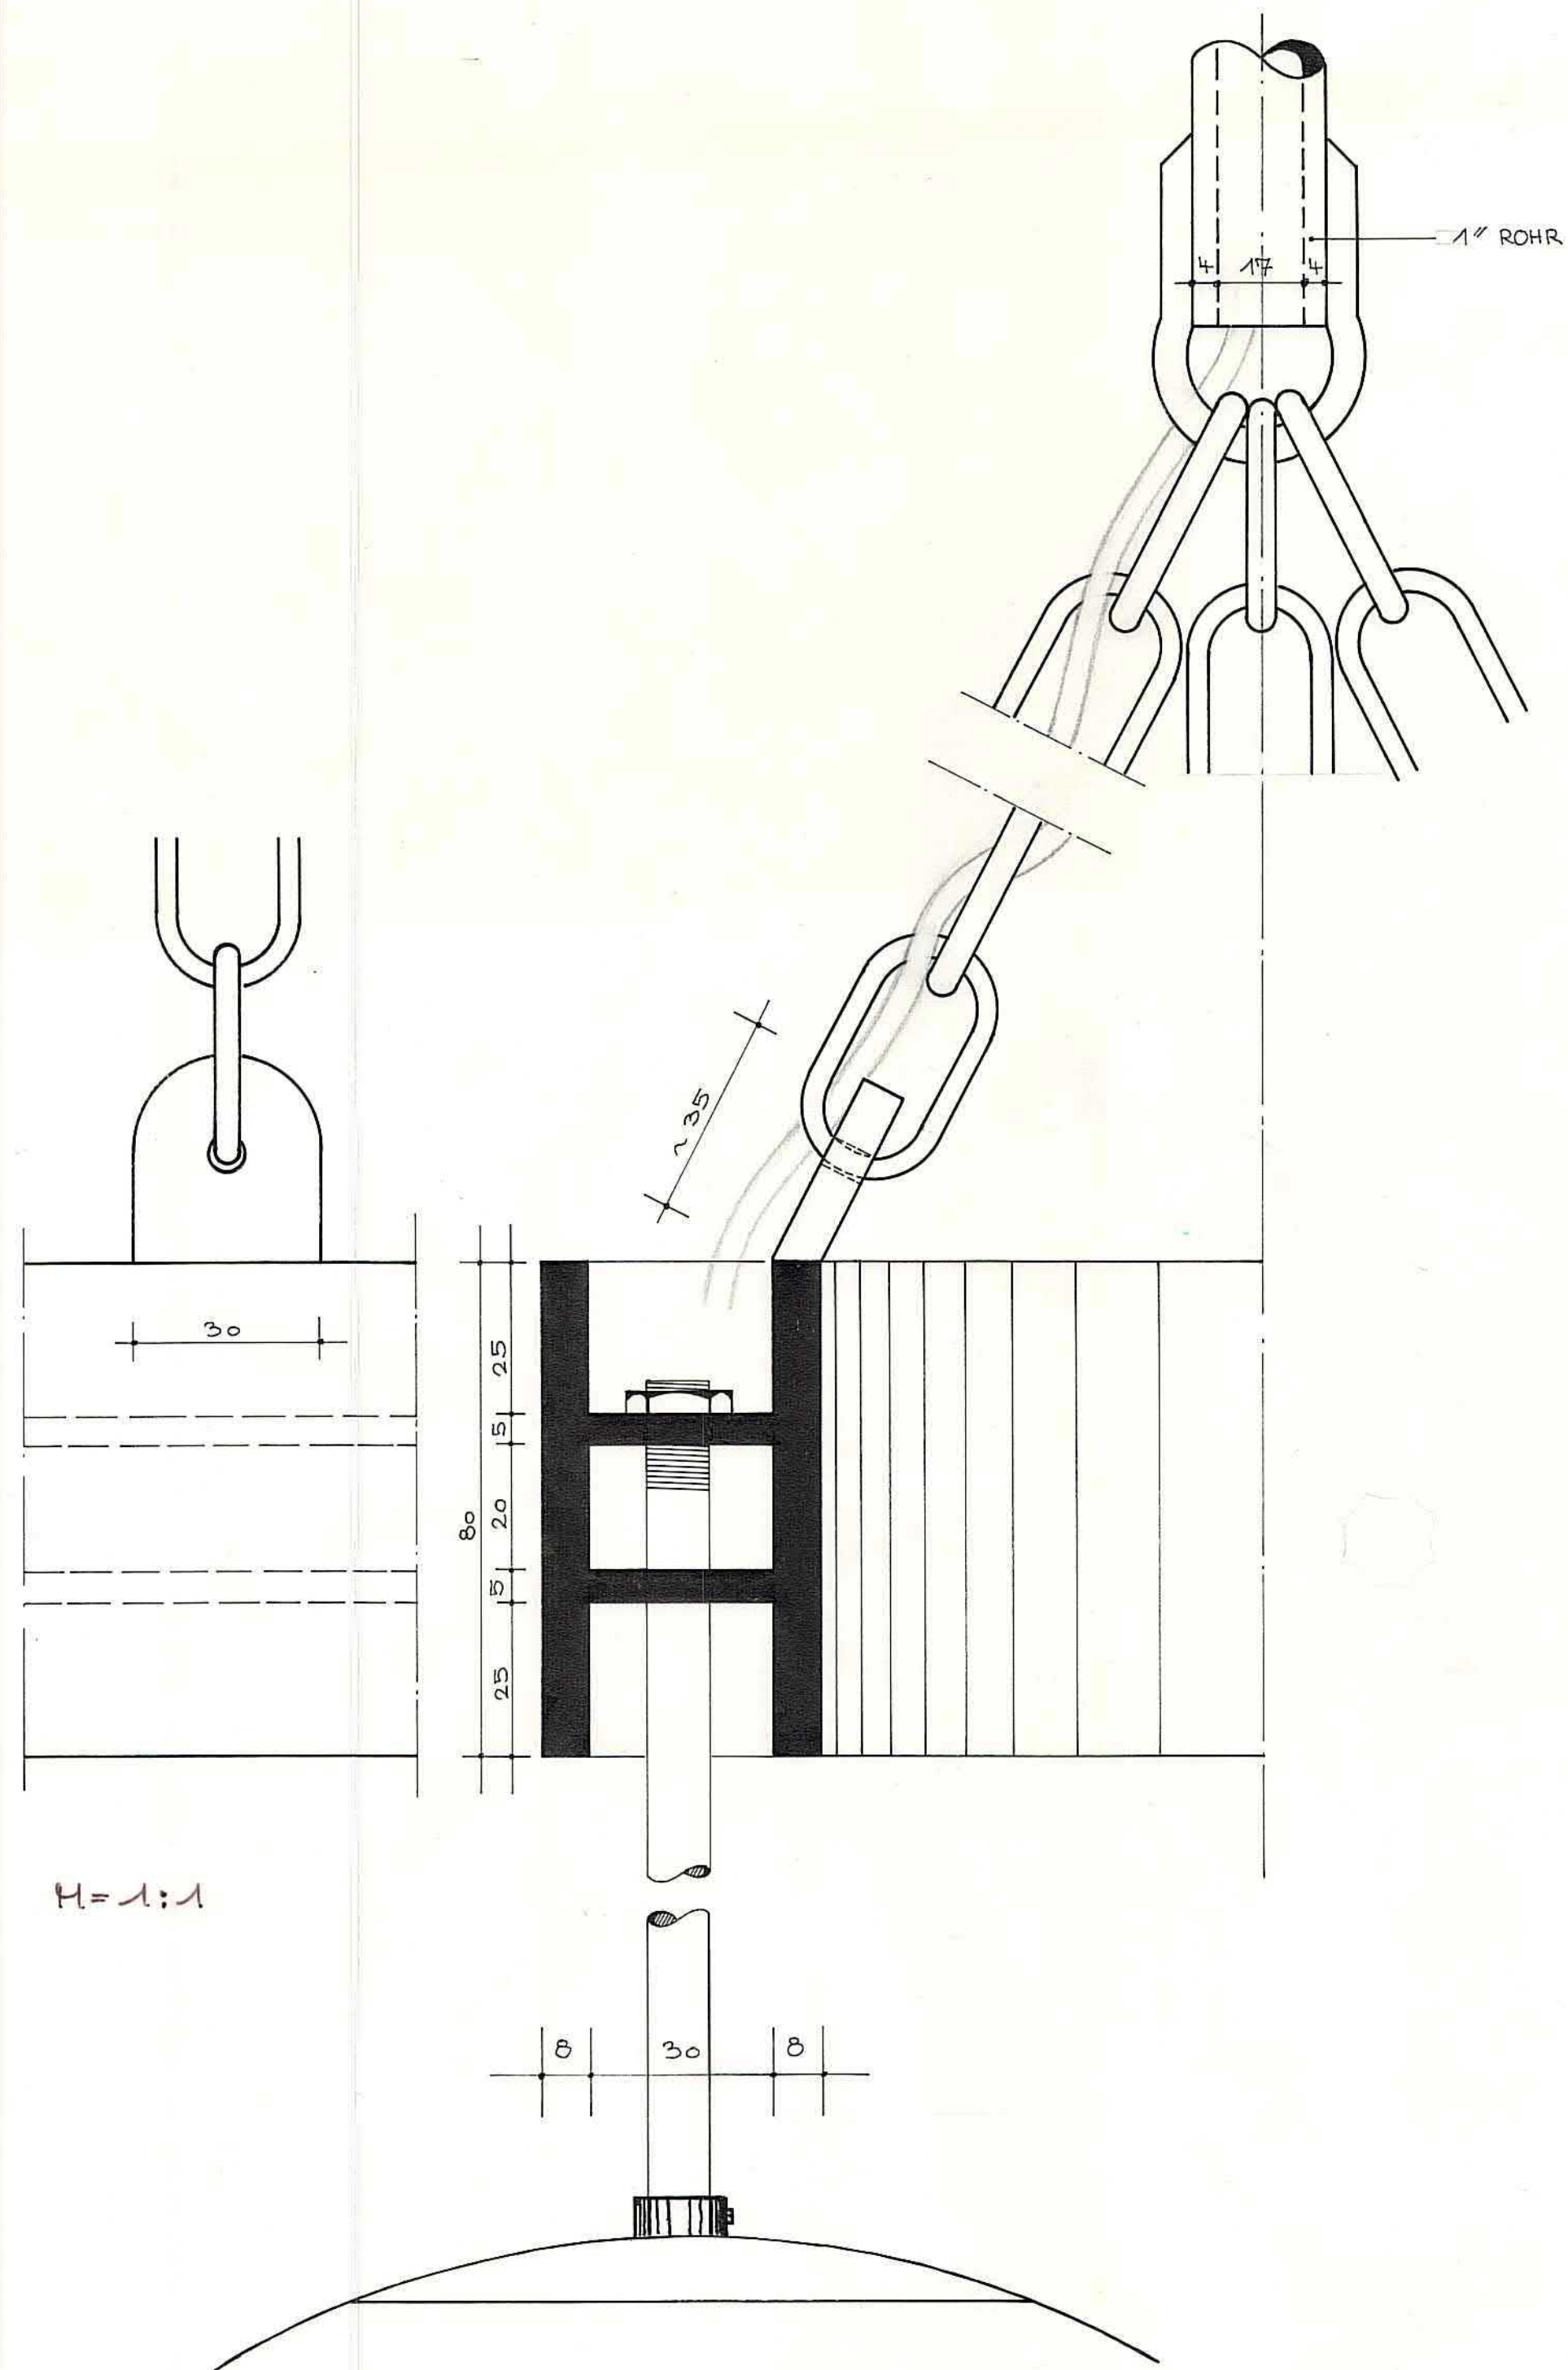

STAATSHOCHBACIAHT VERDEN
 LANDGERICHT VERDEN
 CHBACI DES SCHWURGERICHTSSAAL'S
 LAMPENGESTALTUNG
 VERDEN, DEN 30. 8. 78

Cing

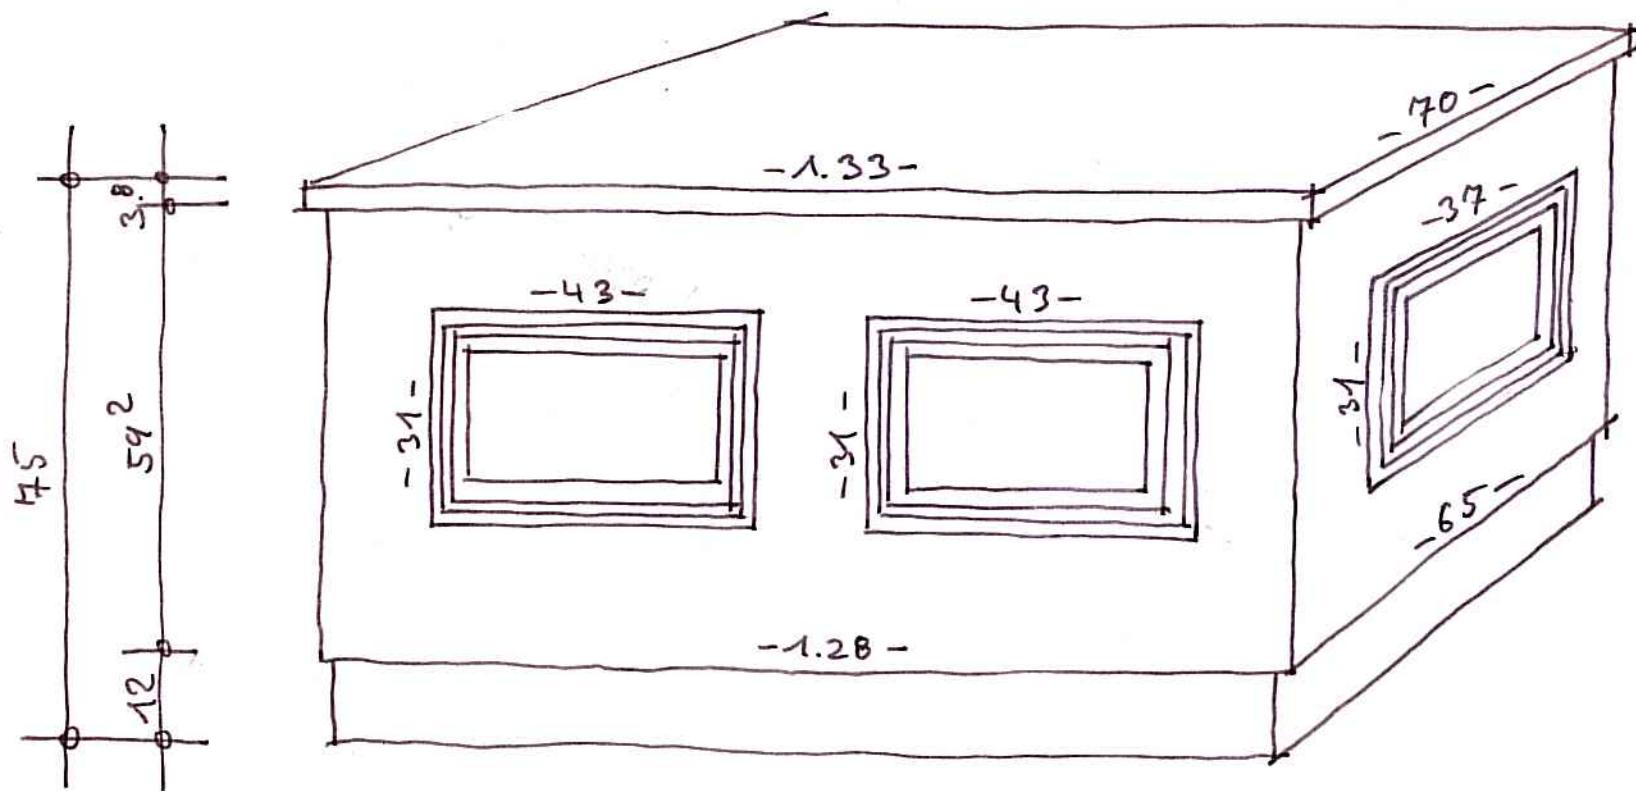


STAATSHOCHBACHT VERDEN
 LANDGERICHT VERDEN
 CUMBACH DES SCHWURGERICHTSSAAL
 TISCH FÜR DEN ZEUGEN
 VERDEN, DEN 29.11.78

Ciz

Maße sind am Bau zu nehmen!

SCHNITT B-B

67/80

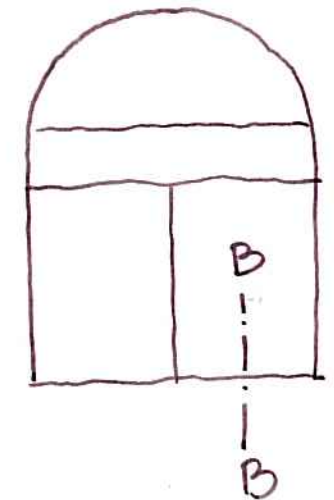

MAUERWERK

SANDSTEIN

BAUSEITIGE
ANSICHT



STAATSHOCHBAUAMT VERDEN
LANDGERICHT VERDEN
UND DAS SCHWURGERICHTSSAAL

FENSTER-DETAIL
VERDEN, DGN 1.9.48

Signature