

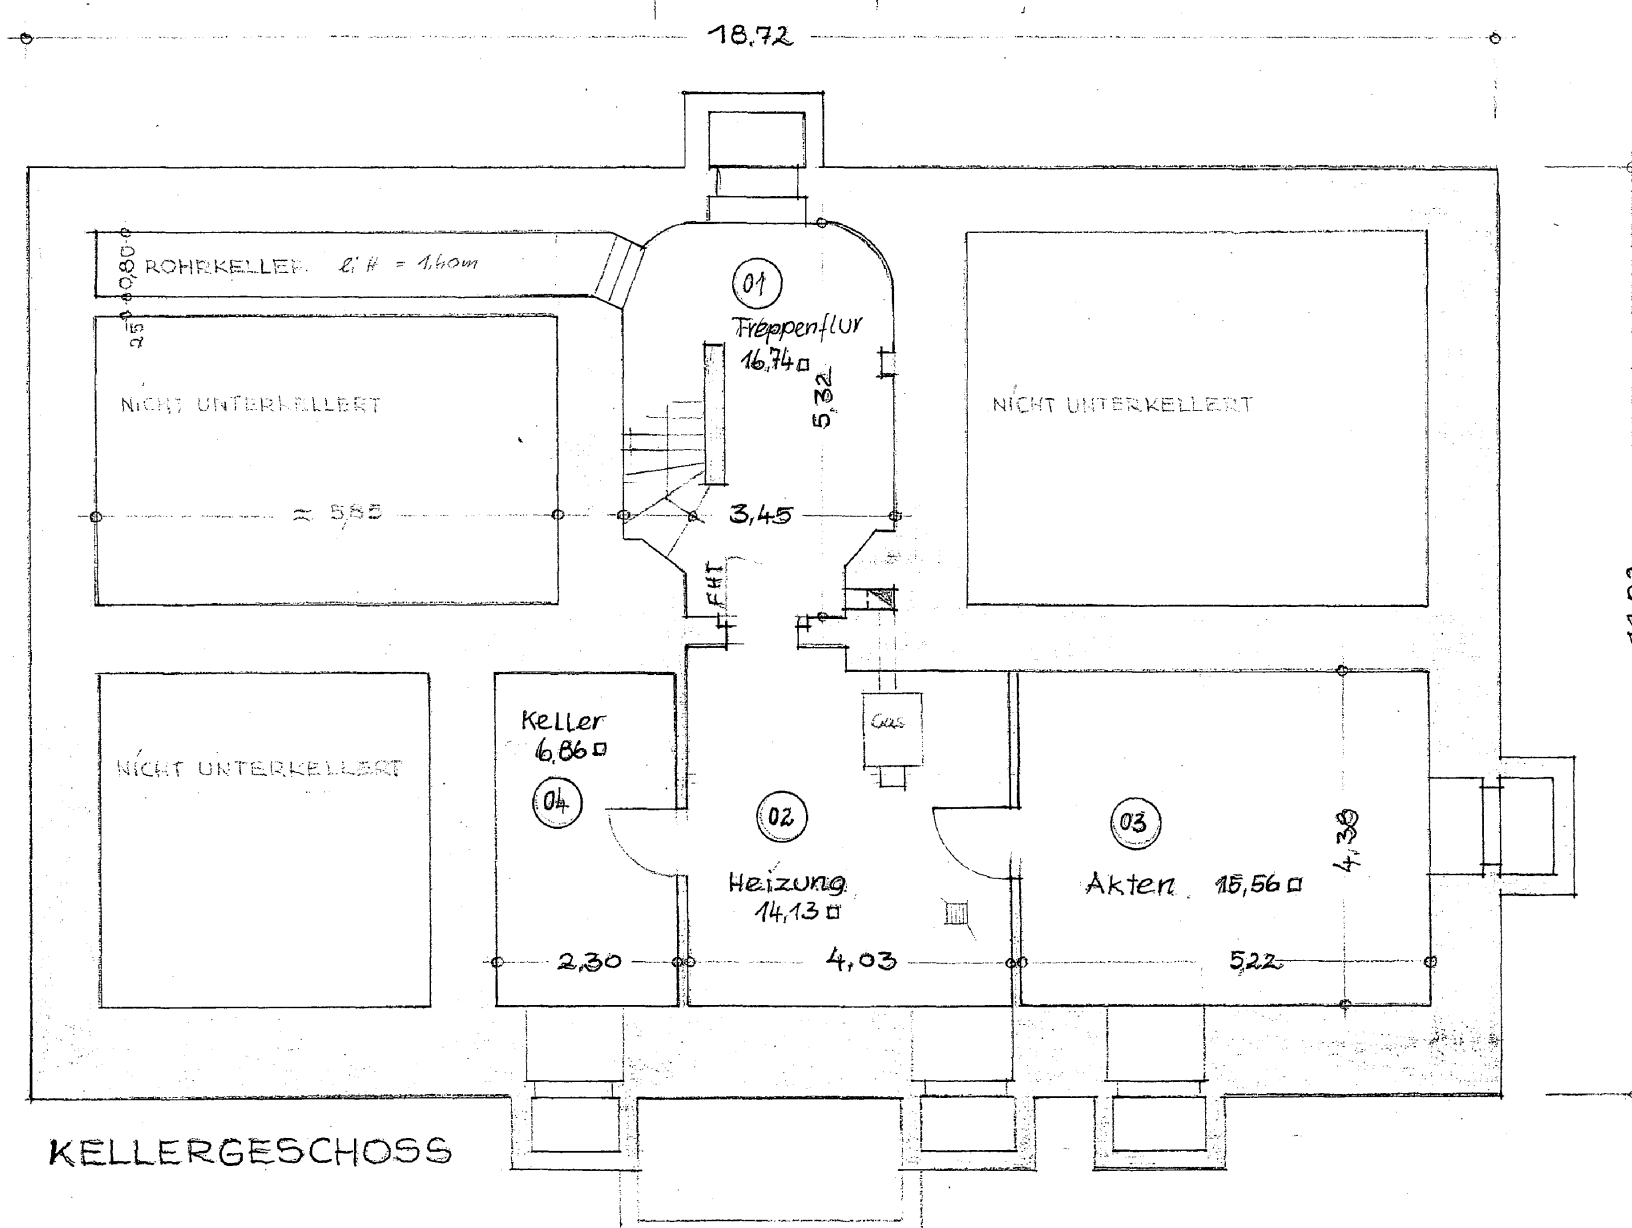
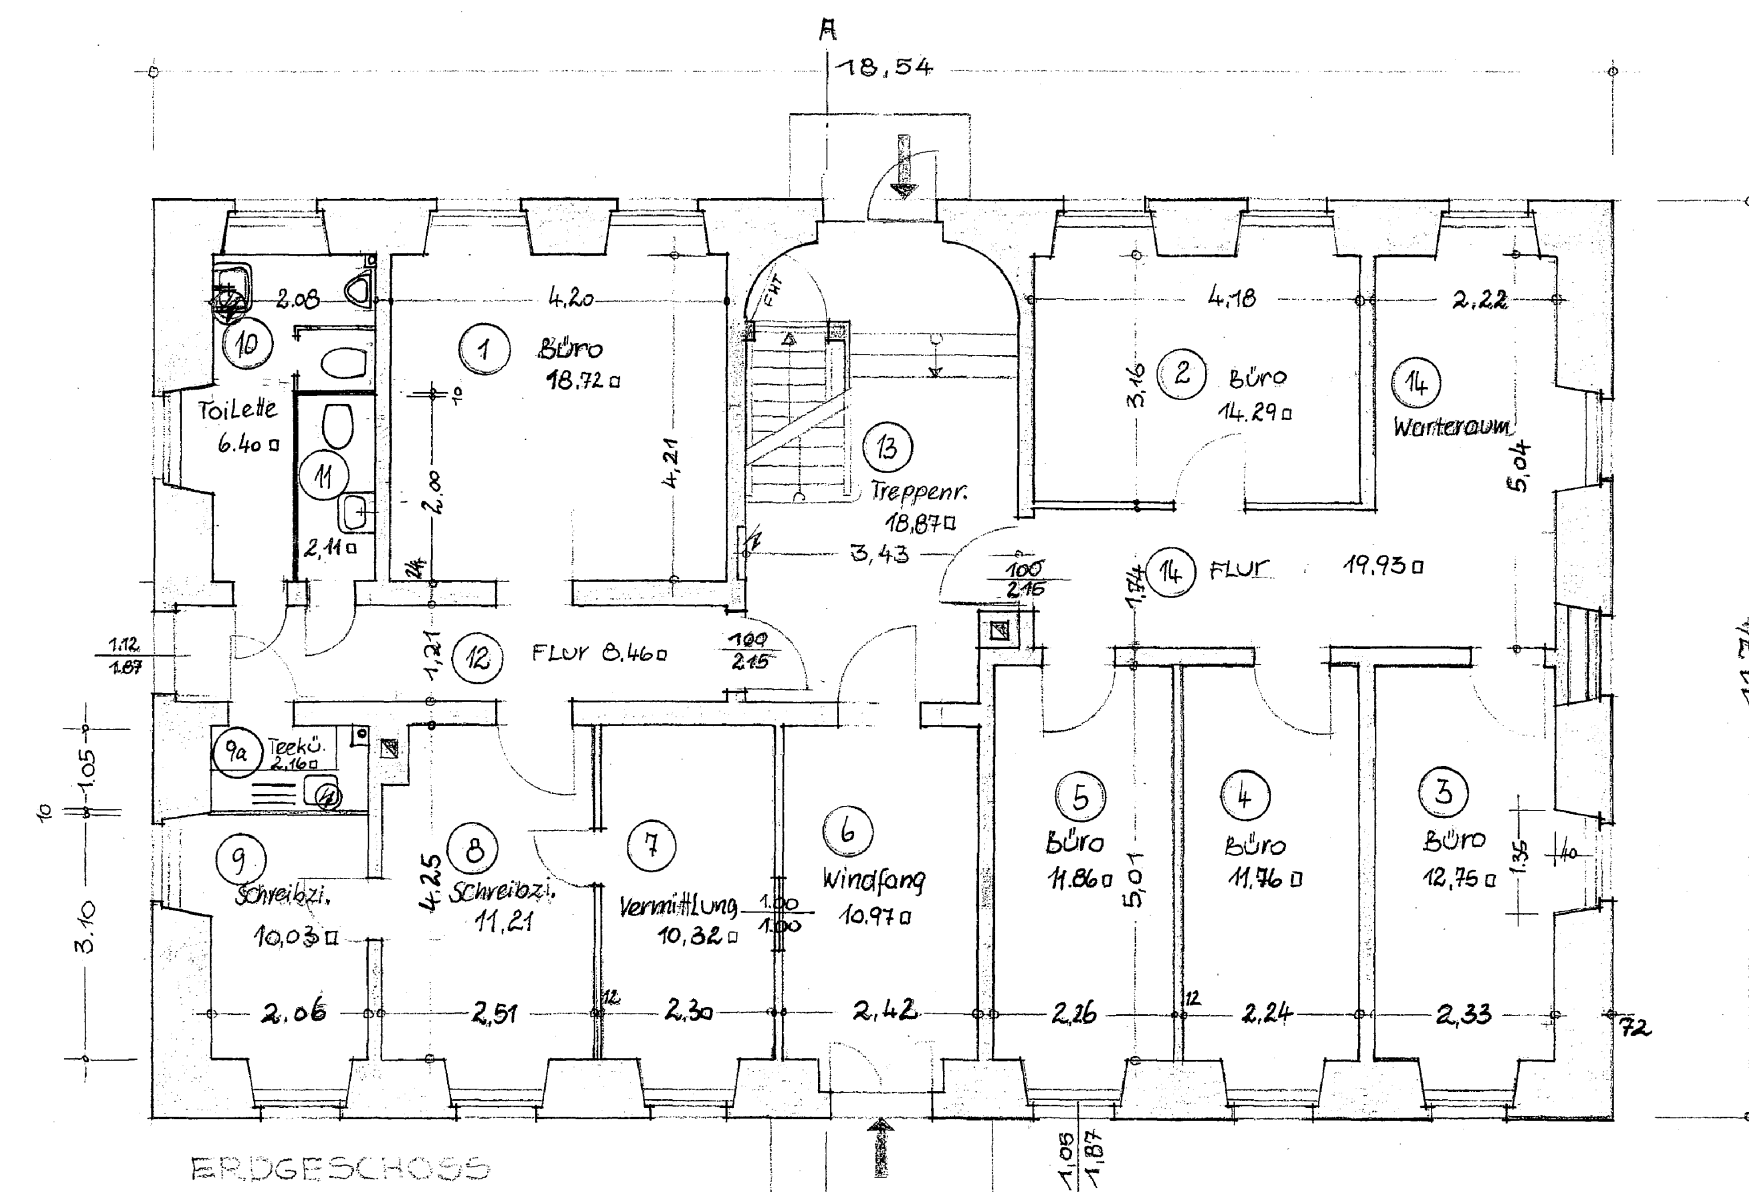
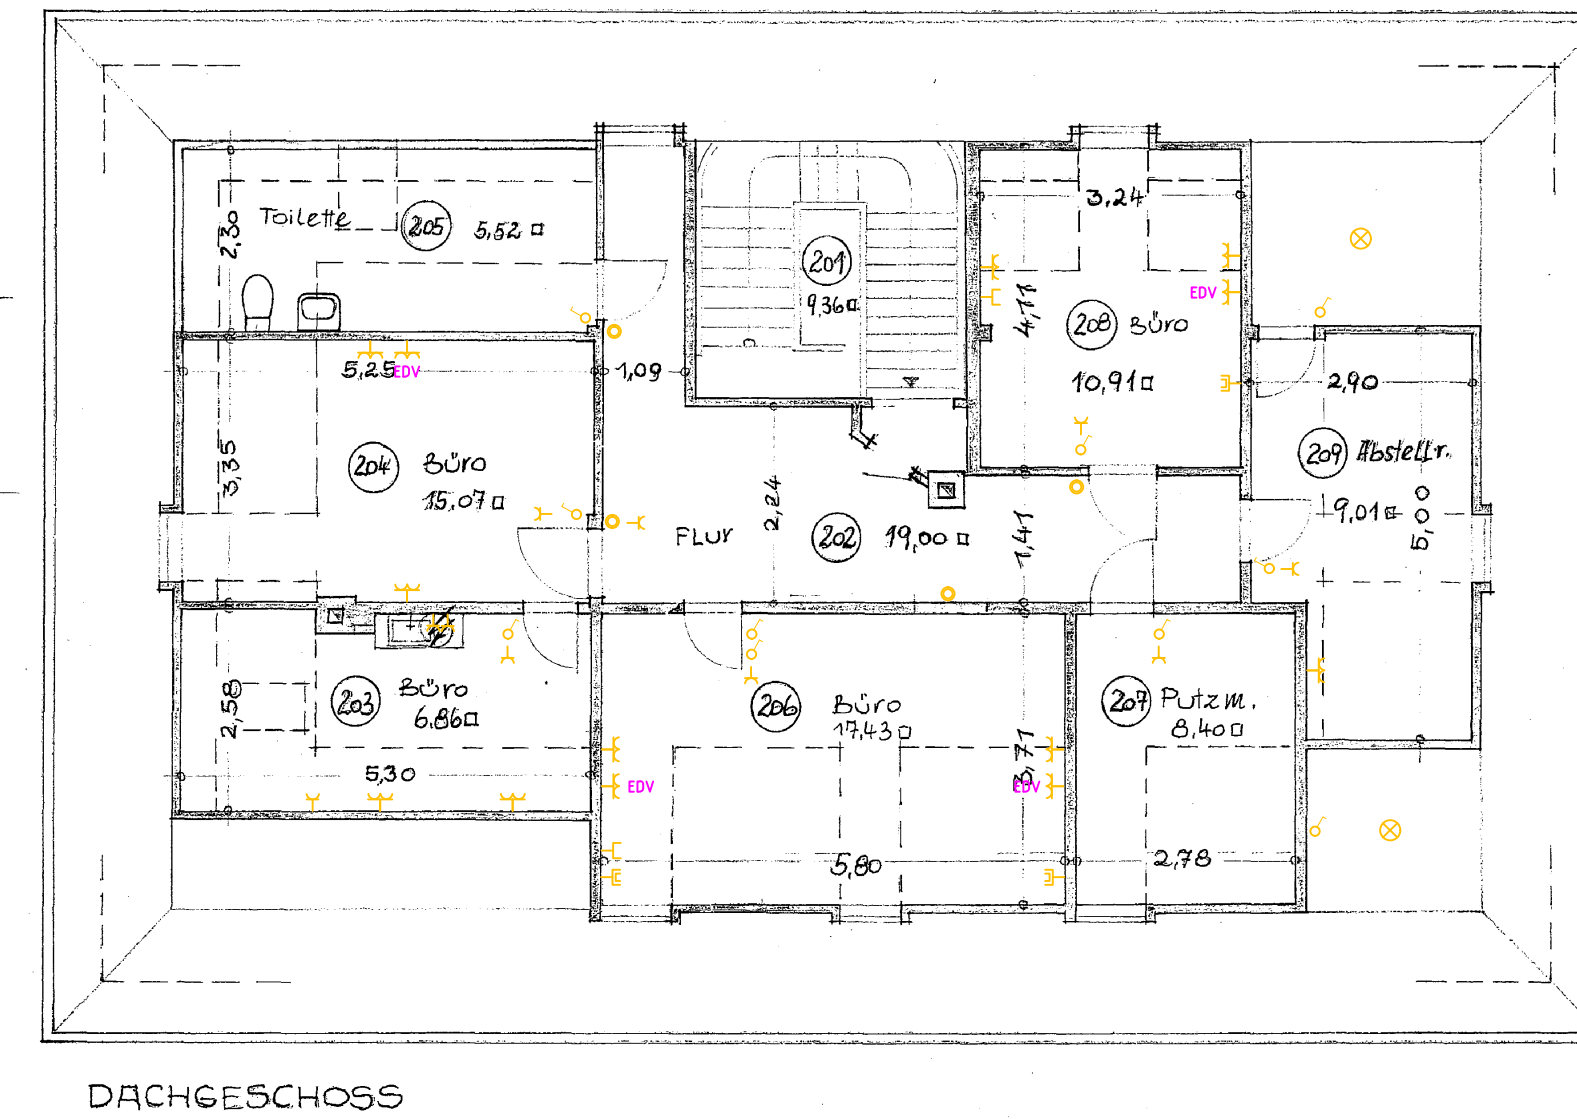


GÖTTINGEN REINHAUSERLANDSTRASSE 10

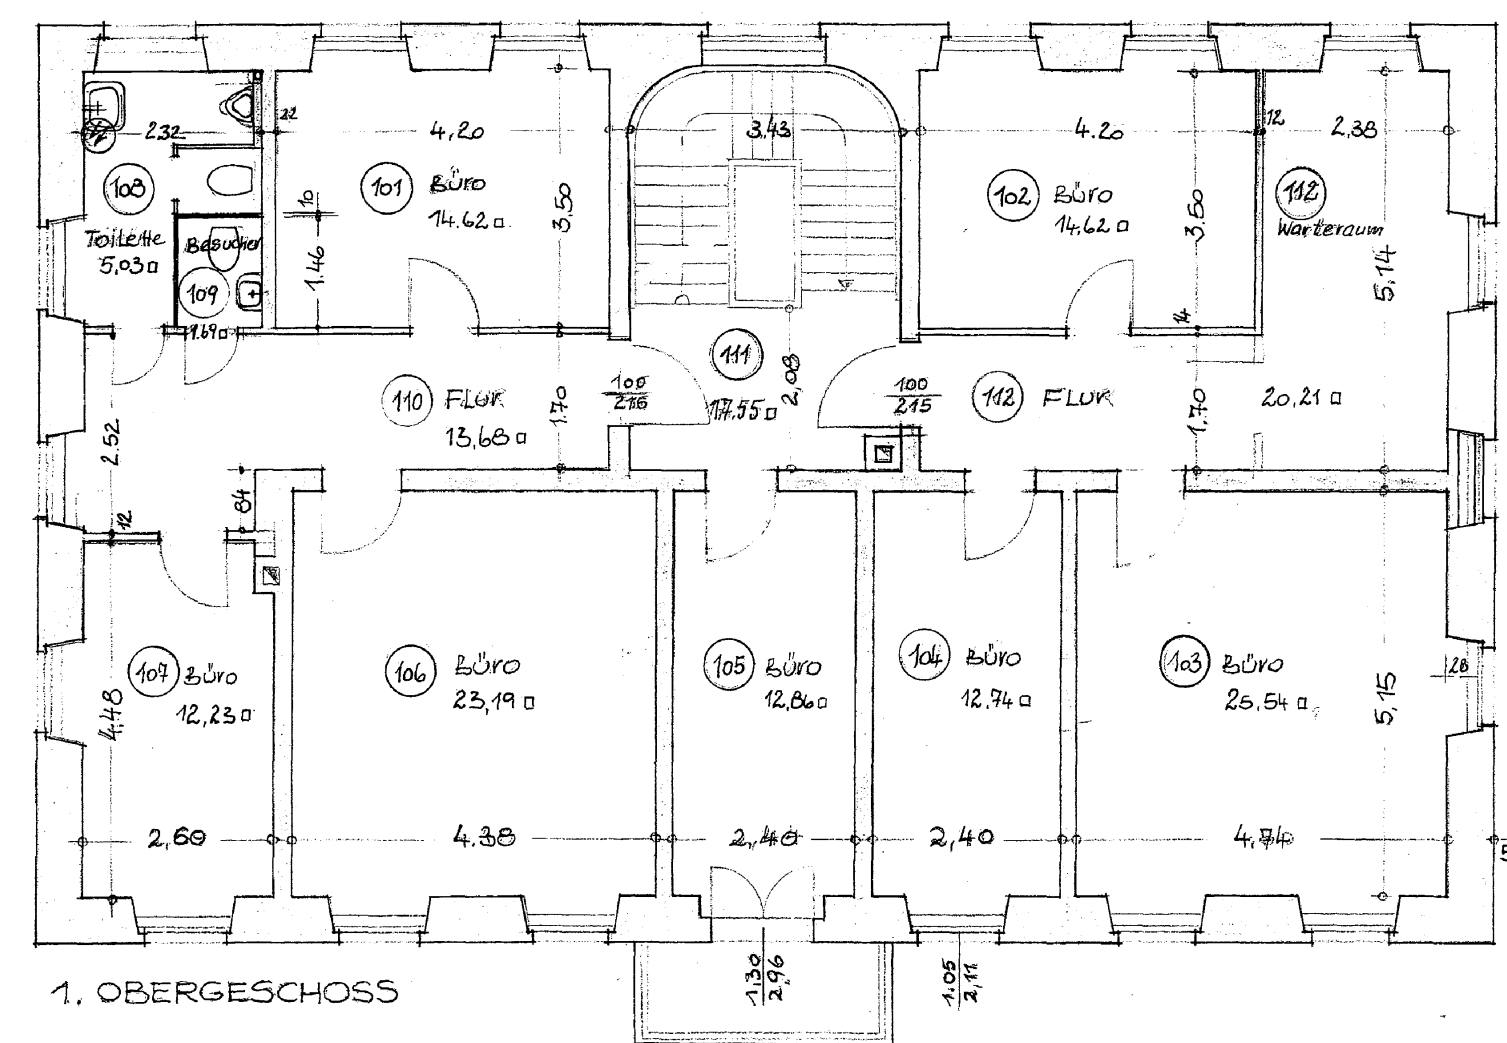

BAUBESTANDSZEICHNUNG NACH UMBAU 1981/82

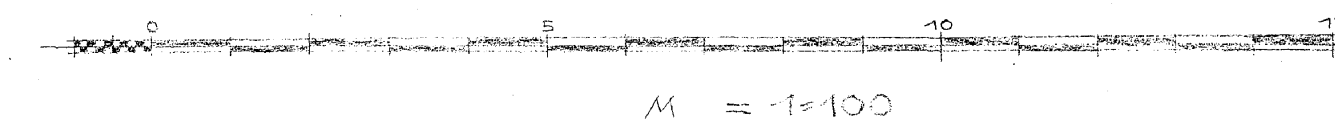

GÖTTINGEN, DZM 19
STAATSHOCHBAUAMT GÖTTINGEN

1104	R0100101	000000082
NUTZER	ORT	GEBAUDE-NUMMER
LAUFENDE PLANNR.	BWZ KATALOG	PLANDATUM

1-100