


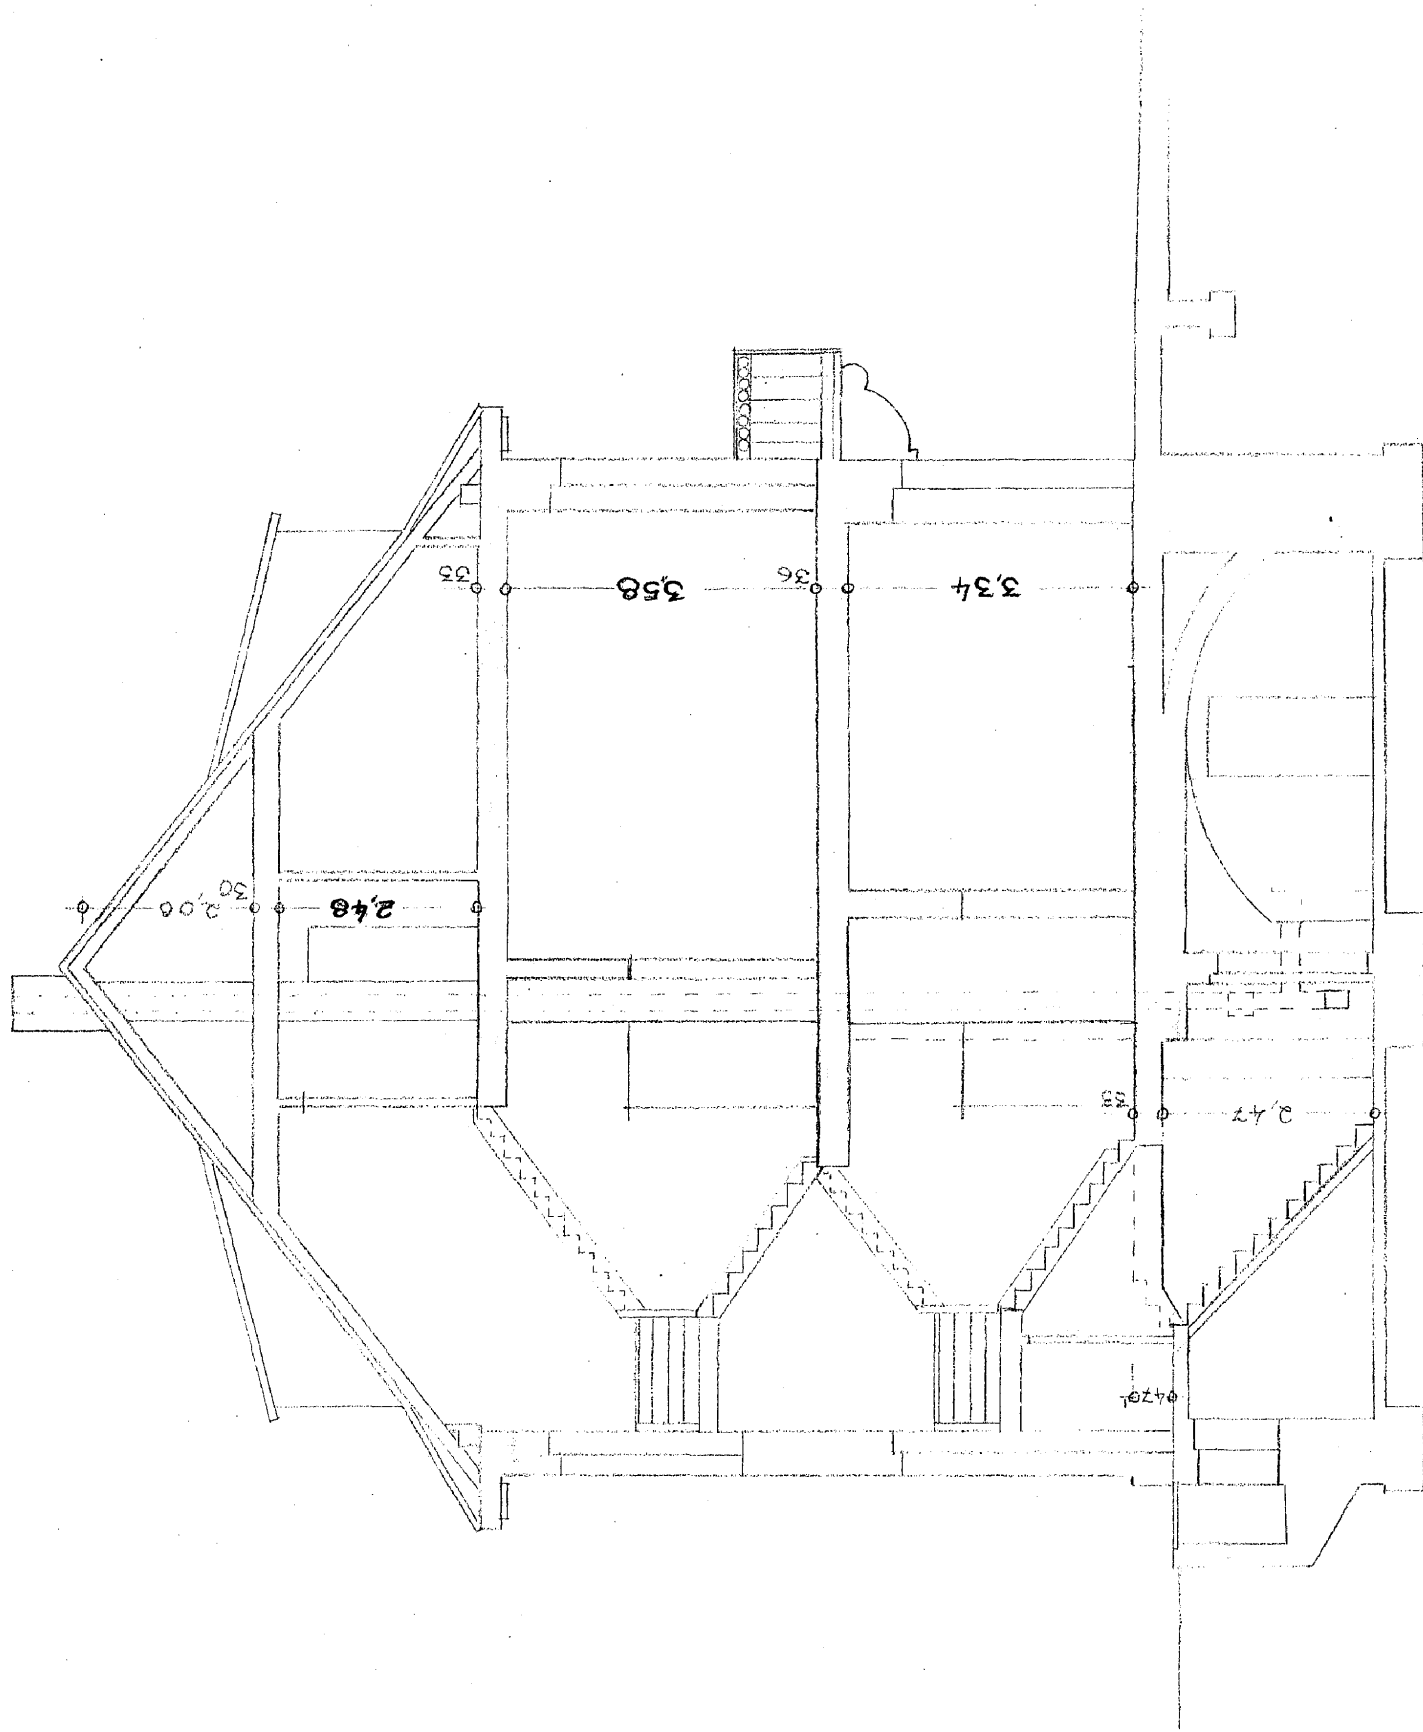

QUERSCHNITT A-B

BAUBESTANDSZEICHNUNG NACH UMBAU 1981/82