


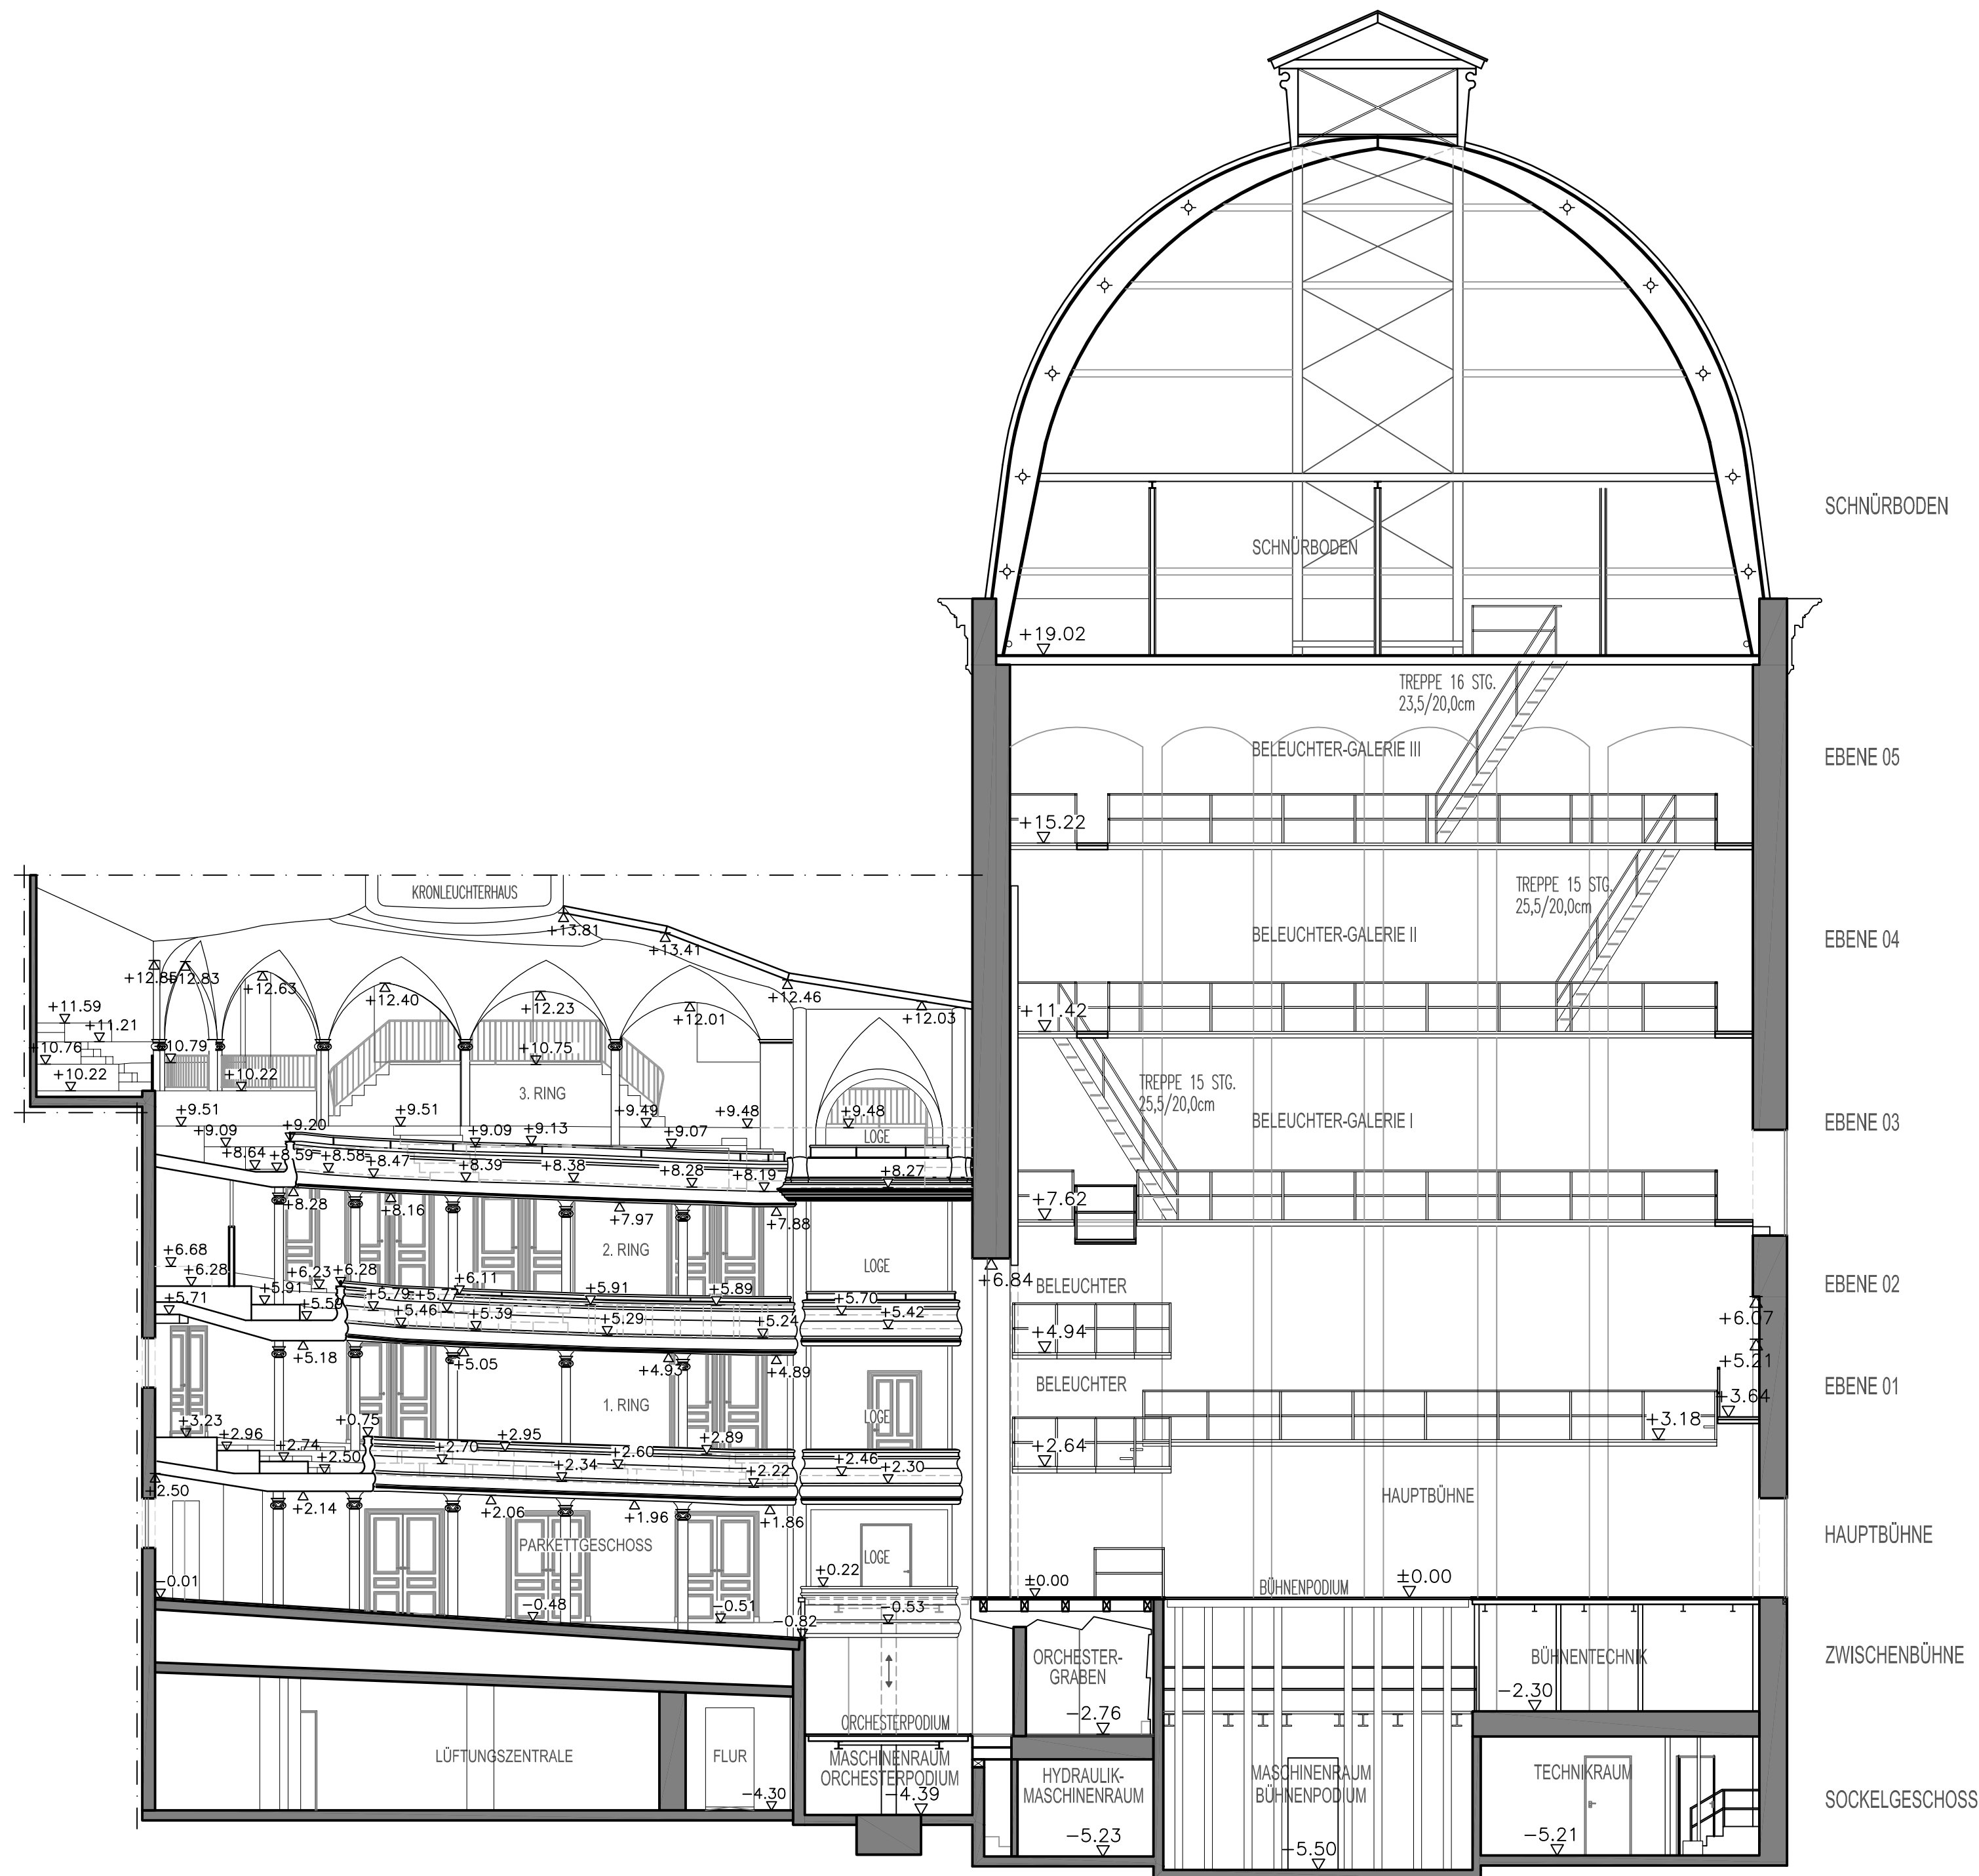

SCHNÜRBODEN

EBENE 05

EBENE 04

EBENE 03


EBENE 02

EBENE 01

HAUPTBÜHNE

ZWISCHENBÜHNE

SOCKELGESCHOSS

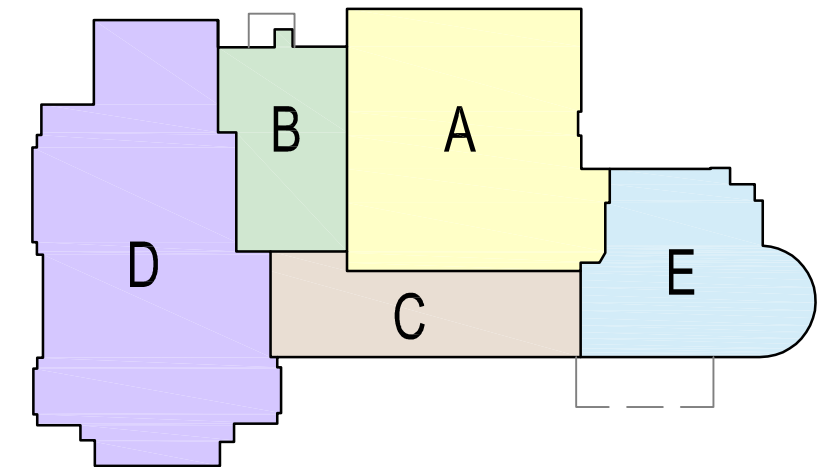


Vermessung: Dipl.-Ing. Beratender Ingenieur
Helmut Wegner
Anschrift: Ofener Straße 40, 26127 Oldenburg
Tel.: 0441 / 97392-0
Fax: 0441 / 97392-22
eMail: vermessung@h-wegner.de

<http://www.h-wegner.de>

Gezeichnet: Dipl.-Ing. Architekt
Rainer Speckmann
Anschrift: Donnerschweer Str. 92, 26123 Oldenburg
Tel.: 0441 / 87448
Fax: 0441 / 81064
eMail: info@speckmann-architektur.de



<http://www.speckmann-architektur.de>

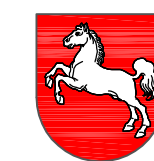

Staatliches Baumanagement Ems-Weser
Peterstraße 24
26382 Wilhelmshaven

Planung: Fachbereich: Hochbau
Standort SB Oldenburg
Anschrift: Peterstraße 42, 26121 Oldenburg
Tel.: 0441 / 799-7080 (TB Große)
Fax: 0441 / 799-7010
eMail: bernward.grosse@sb-emw.niedersachsen.de

Az.: 26124-02/03(1)

Oldenburgisches Staatstheater

Theaterwall 19
26122 Oldenburg

LINFOS: OLD7600

Systemlängsschnitt

"Großes Haus"
(Gebäude D)

BAUBESTANDSZEICHNUNG

VORABZUG

Datum: 23.02.2010
Plan-Nr.:
Plan-Index: 00
Datei-Code: 0937 Längsschnitt 02

Maßstab: 1 : 100
Blattgröße: 920 x 1450

gez.: KRAMER
gepr.: