



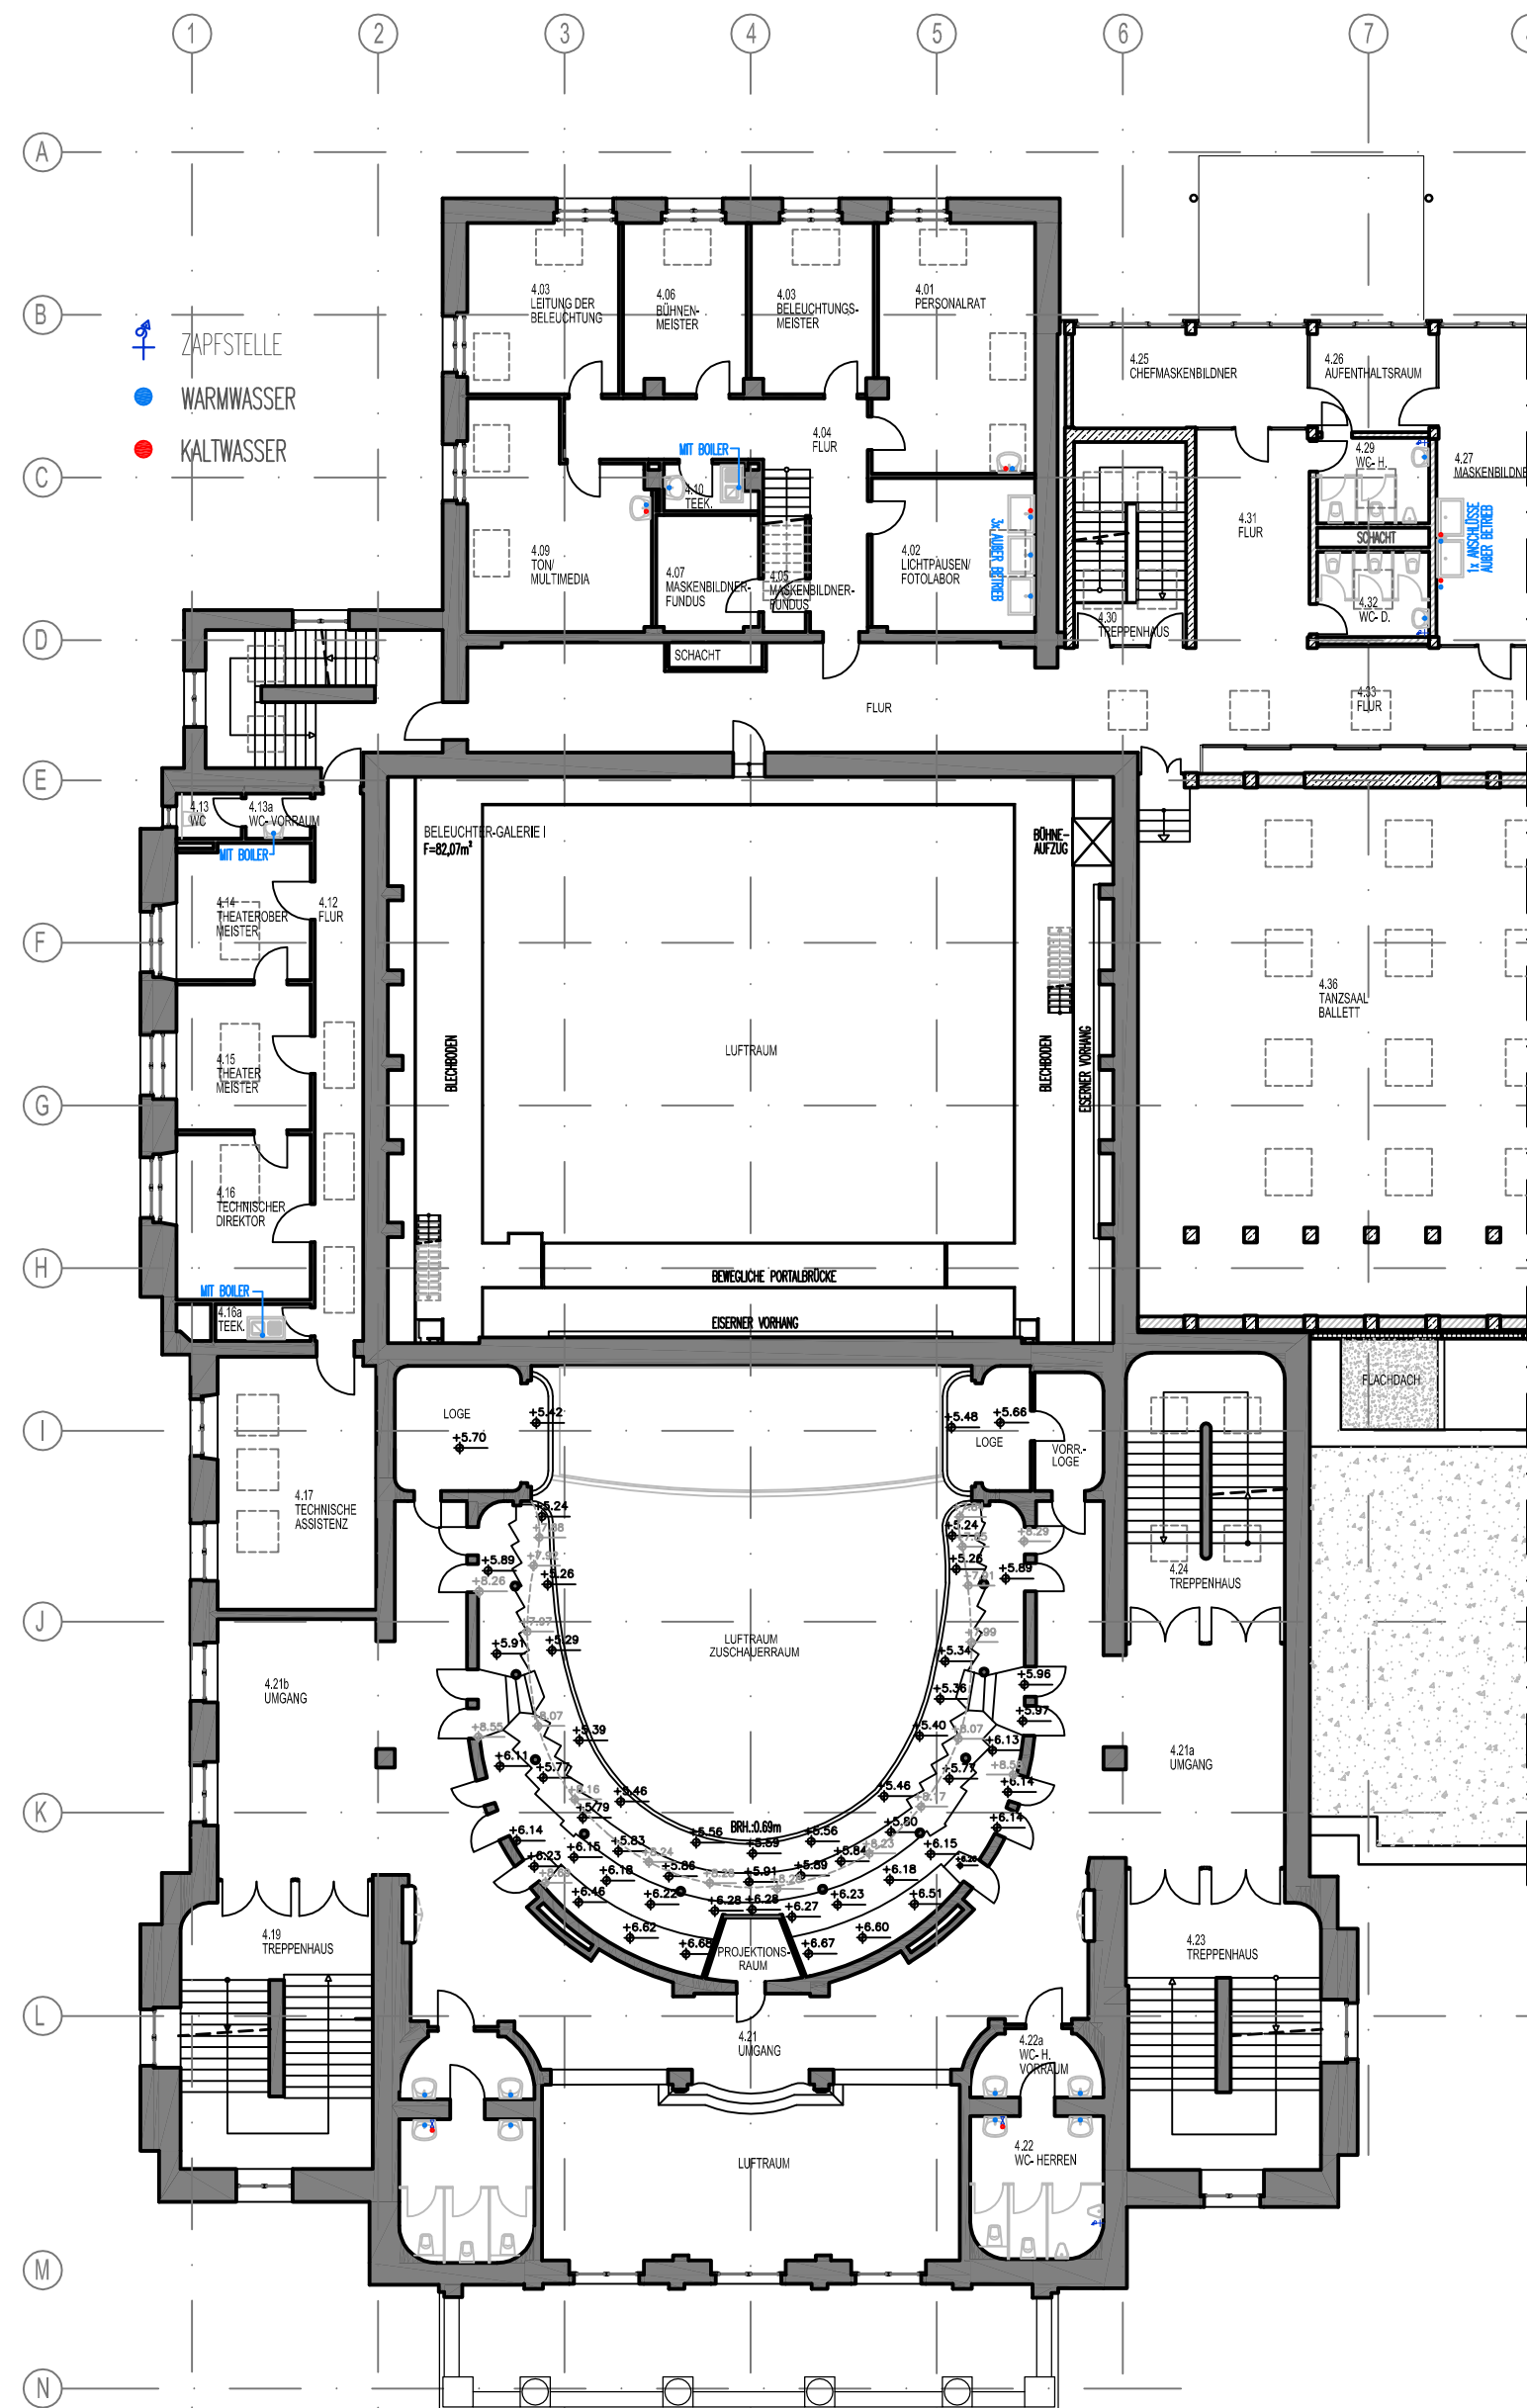

VORABZUG

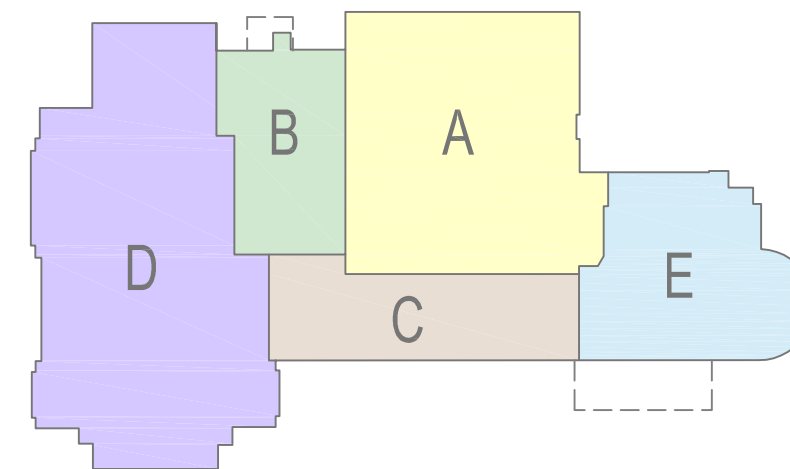

Staatliches Baumanagement Ems-Weser

Peterstraße 24
26382 Wilhelmshaven

Planung:

**Fachbereich: Hochbau
Standort SB Oldenburg**

Anschrift: Peterstraße 42, 26121 Oldenburg
Tel.: 0441 / 799-7080 (TB Große)
Fax: 0441 / 799-7010
eMail: bernward.grosse@sb-emw.niedersachsen.de

Gezeichnet:

Dipl.-Ing. Architekt
Rainer Speckmann

Anschrift: Donnerschwer Str. 92, 26123 Oldenburg
Tel.: 0441 / 87448
Fax: 0441 / 81064
eMail: info@speckmann-architektur.de




<http://www.speckmann-architektur.de>

Bauvorhaben:

Oldenburgisches Staatstheater

Theaterwall 28
26122 Oldenburg

<http://www.staatstheater.de>

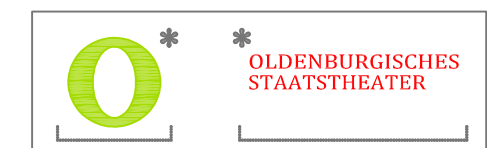

Darstellung:

Grundriss 2. Ring

BESTANDSZEICHNUNG

VORABZUG

Datum: 14.04.2010

Plan-Nr.: 05

Plan-Index: -

Maßstab: 1 : 200

Blattgröße: 370 x 420

gez.: KRAMER

gepr.:

Datei-Code: 0937Zuschauerraum