


VORABZUG

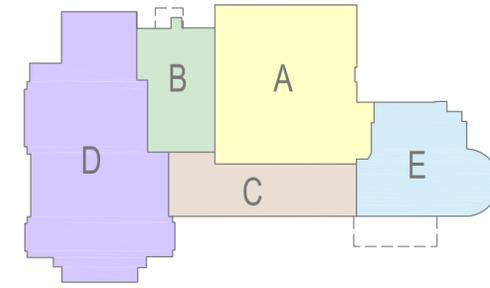

Staatliches Baumanagement Ems-Weser
 Peterstraße 24
 26382 Wilhelmshaven

Planung: **Fachbereich: Hochbau**
Standort SB Oldenburg
 Anschrift: Peterstraße 42, 26121 Oldenburg
 Tel.: 0441 / 799-7080 (TB Große)
 Fax: 0441 / 799-7010
 eMail: bernward.grosse@sb-emw.niedersachsen.de

Gezeichnet: Dipl.-Ing. Architekt
Rainer Speckmann
 Anschrift: Donnerschwer Str. 92, 26123 Oldenburg
 Tel.: 0441 / 87448
 Fax: 0441 / 81064
 eMail: info@speckmann-architektur.de



<http://www.speckmann-architektur.de>

Bauvorhaben: **Oldenburgisches Staatstheater**
 Theaterwall 28
 26122 Oldenburg
<http://www.staatstheater.de>



Darstellung: **Grundriss 3. Ring**

BESTANDSZEICHNUNG VORABZUG

Datum:	14.04.2010	gez.:	KRAMER
Plan-Nr.:	06	Maßstab:	1 : 200
Plan-Index:	-	Blattgröße:	370 x 420
gepr.:			
File-Code:	0937Zuschauerraum		