


VORABZUG

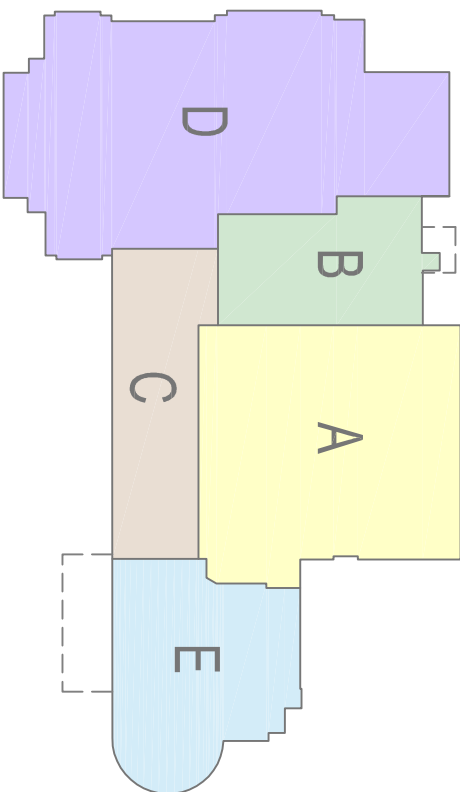

Staatliches Baumanagement Ems-Weser
Peterstraße 24
26382 Wilhelmshaven

Planung:
Fachbereich: Hochbau
Standort SB Oldenburg
Anschrift: Peterstraße 42, 26121 Oldenburg
Tel.: 0441 / 799-7080 (TB Große)
Fax: 0441 / 799-7010
email: bernward.grosse@sb-ernw.niedersachsen.de

Geeichnet:
Dipl.-Ing. Architekt
Rainer Speckmann
Anschrift: Domerschweer Str. 92, 26123 Oldenburg
Tel.: 0441 / 87248
Fax: 0441 / 81064
email: info@speckmann-architektur.de
<http://www.speckmann-architektur.de>



Bauvorhaben:
Oldenburgisches Staatstheater
Theaterwall 28
26122 Oldenburg
<http://www.staatstheater.de>



Grundriss Parketgeschoss

BESTANDSZEICHNUNG

VORABZUG

Datum:	14.04.2010	gez.:	KRAMER
Plan-Nr.:	03	Maßstab:	1 : 200
Plan-Index:	-	Blattgröße:	370 x 420
Datei-Code:	0937Zuschnaerraum		

