
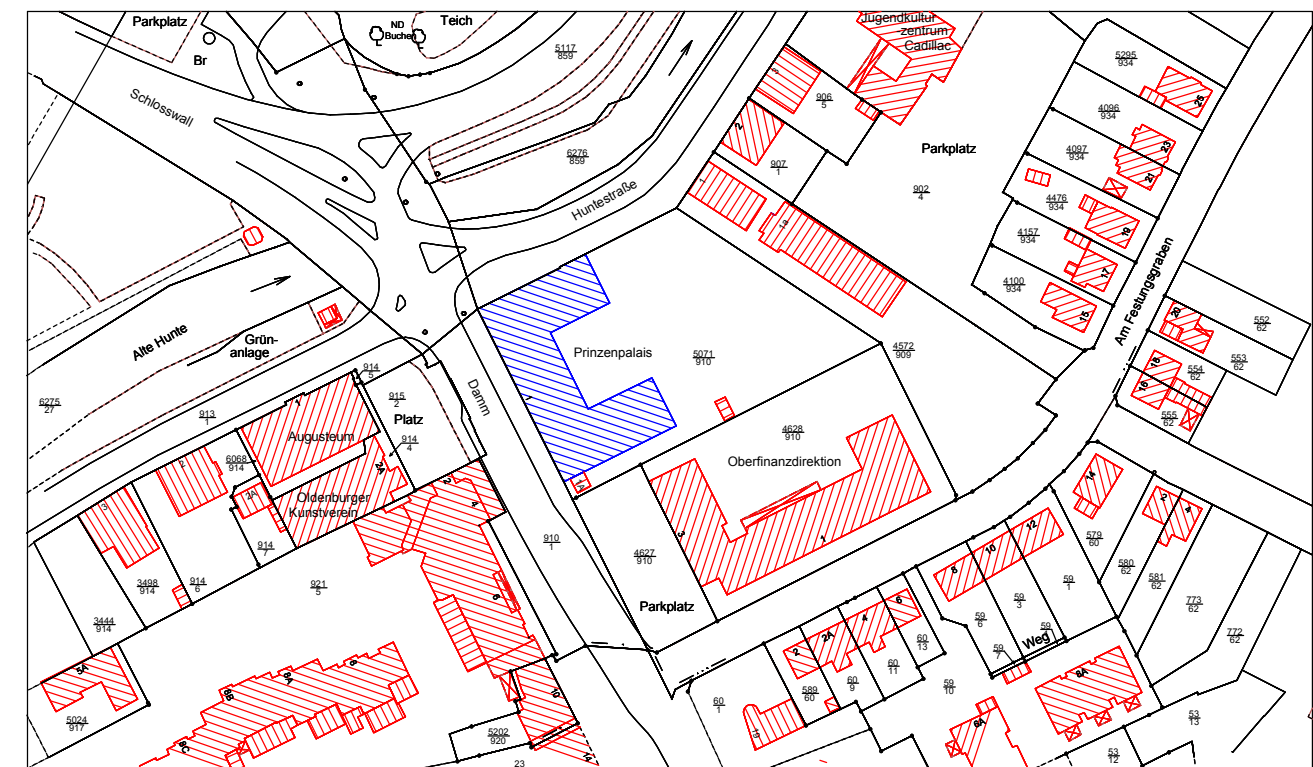
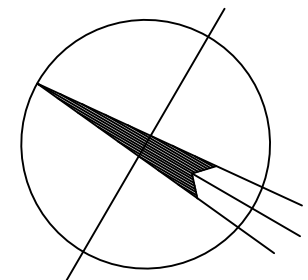


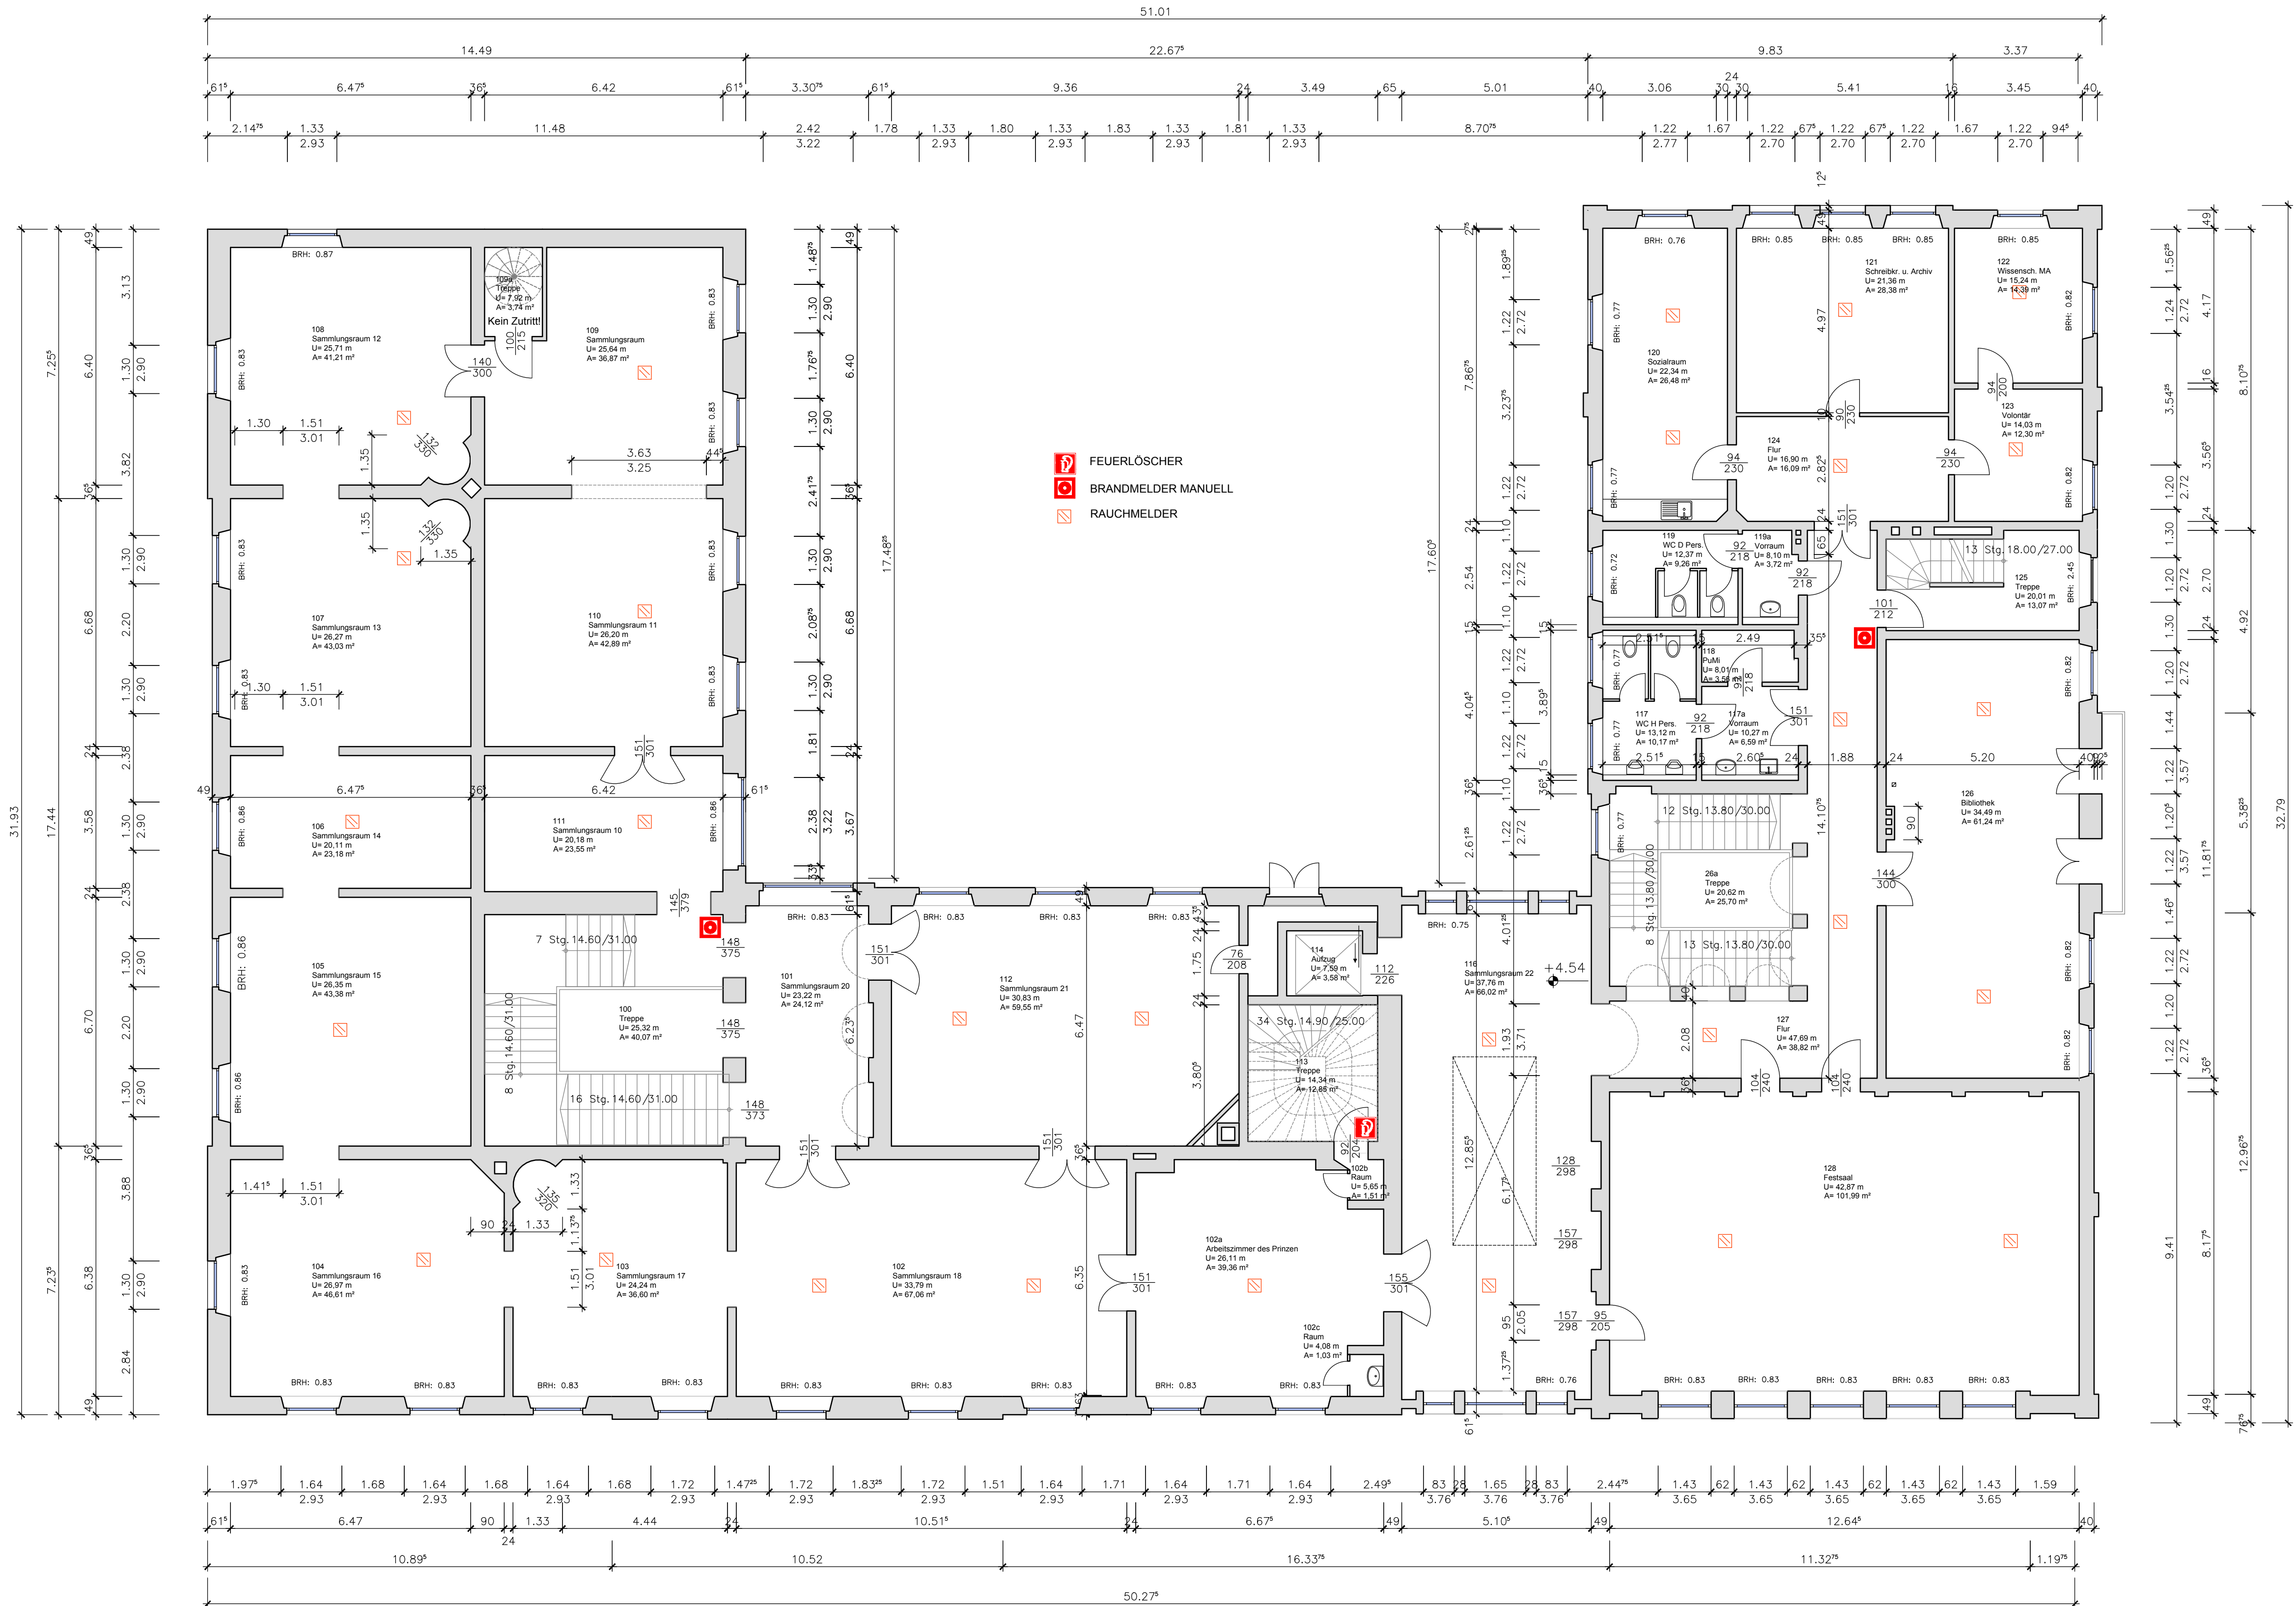

Staatliches Baumanagement Ems - Weser
Peterstraße 24
26382 Wilhelmshaven

Bestandsaufnahme: CAD Architektur
www.cad-architektur.de
Anschrift: 28 199 Bremen, Teerhof 56
Tel.: 04 21 / 59 802- 66
Fax: 04 21 / 59 802- 57
eMail: info@cad-architektur.de

Landesmuseum für Kunst- und Kulturgeschichte Oldenburg

Ausstellungsgebäude
Ehem. Prinzenpalais, Damm 1, 26135 Oldenburg

Hochbau
1.Obergeschoss

Bestandszeichnung

Datum: 07.02.2011
Plan-Nr.: G5-103H
Plan-Index: -
Maßstab: 1 : 100
Blattgröße: A1 841x594
gez.: ad
gepr.: -

Datei-Code: OLD7170_0001_01_9A-G--_00