Generell gilt: aufgrund des extrem schlechten Zustandes (Brandschaden) in einigen Bereichen sowie des halbfertigen Ausbauzustandes (Unterspannbahnen, Bekleidungen etc.) in anderen Bereichen sind insbesondere bei Höhenangaben, Dachneigungen, Sparren und Stützen Abweichungen von >10cm möglich. Es bleibt festzuhalten, dass eine weitergehende aussagekräftige Dokumentation erst nach Beräumung und Sicherung der einsturzgefährdeten Bereiche möglich ist.

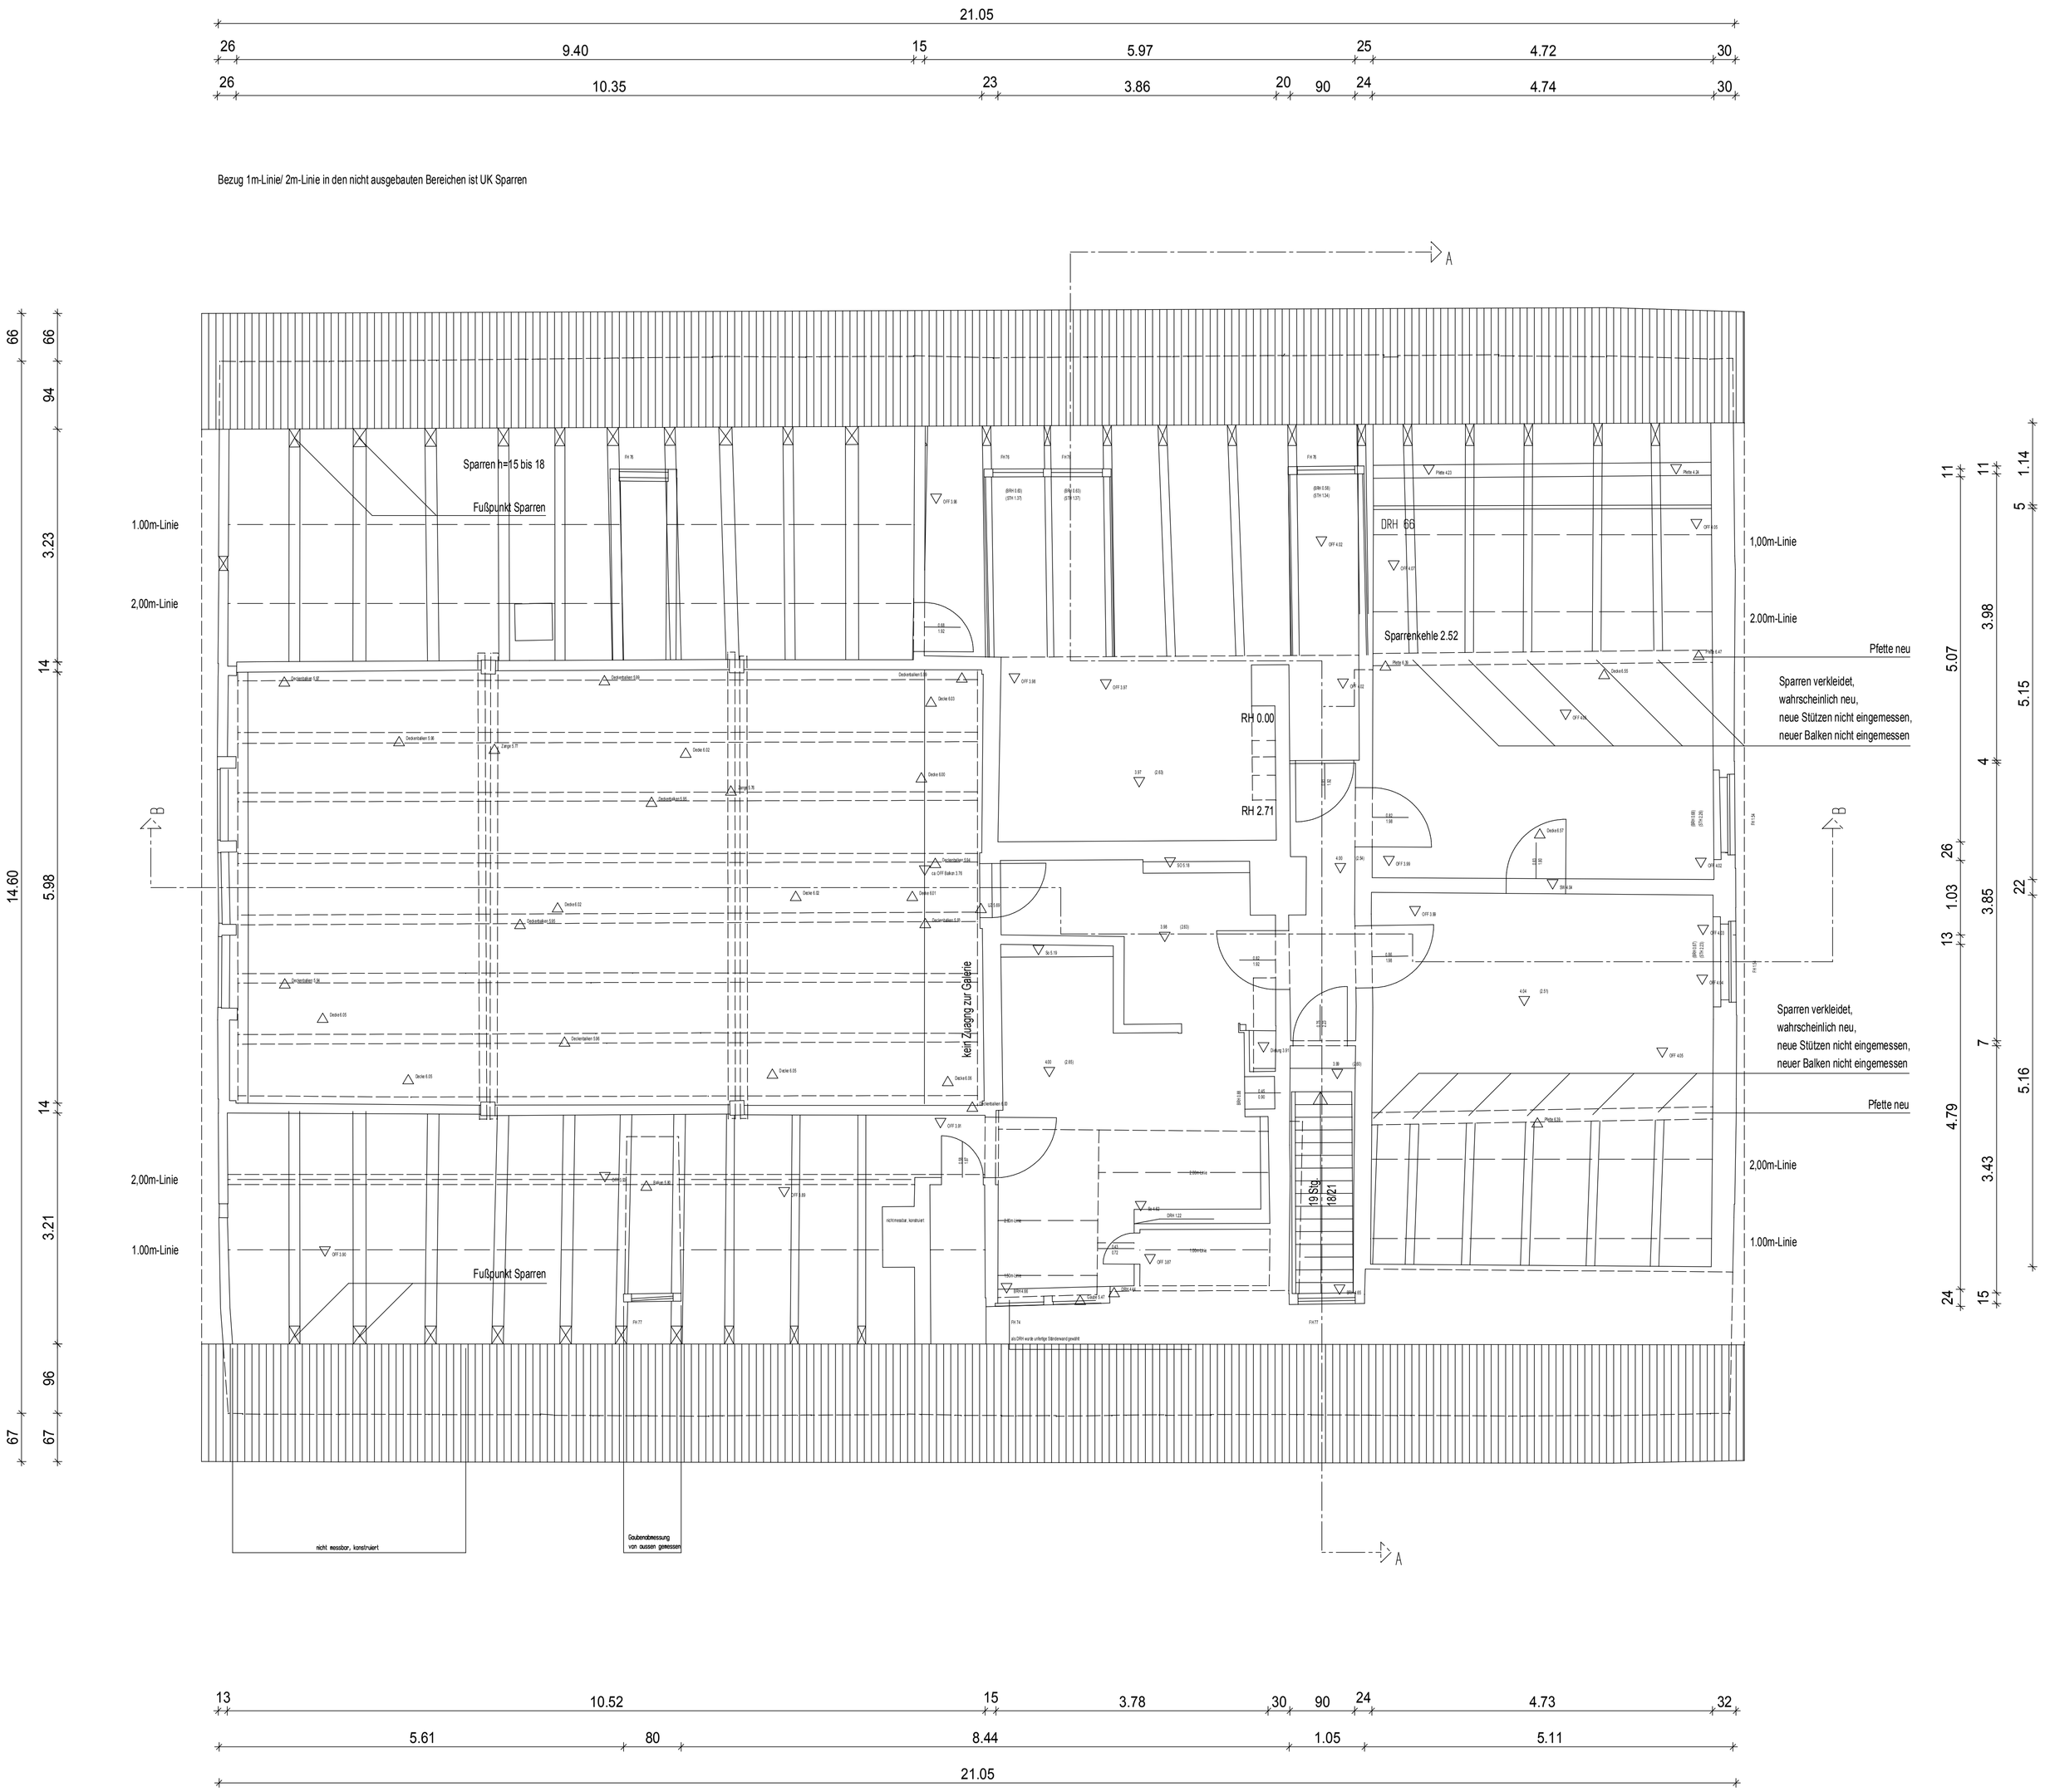

a	Planerstellung	adh	20.10.2011
Index:	Änderungen bzw.Ergänzungen	Name:	Datum:

Plannummer	Architekt	Gewerk	Ph.	Dokumentart	Bauteil	Ebene	Teil	lfd. Nr.	Index
						0 1			

Studienhaus Uchte - Bestandspläne

Antragstellerin:
Wohnungsbaugesellschaft Uchte GmbH
- Geschäftsführung -
Herrn Reinhard Schmale
Balkenkamp 1
31600 Uchte

Bauvorlageberechtigter:
hanse architekten
-Geschäftsführung-
Frau Anke-Doreen Heinze
Achtern Styg 16
22549 Hamburg

denkmalgeschütztes Gebäude mit Wandmalereien:

Auftraggeber:
Wohnungsbaugesellschaft Uchte GmbH
- Geschäftsführung -
Herrn Reinhard Schmale
Balkenkamp 1
31600 Uchte

Restauratorin:
Christiane Maier
Diplomrestauratorin m.a.
Hein-Hoyer-Straße 64
20359 Hamburg

Planverfasser:
hanse architekten
Achtern Styg 16
22549 Hamburg

tel 040.430 37 44
fax 040. 430 37 75

heinze@hanse-architekten.de
www.hanse-architekten.de

Plan-Nr.: G 02
Auftrag-Nr.: ...

	Datum	Name
gez.	20.10.2011	adh

Planart: Bestandserfassung

90/91/199/200/201/202/203/204/209/210
211/212/213/214/215/329/331/348/407/1019
1511

Tragwerksplanung:

Technische Gebäudeausrüstung:

Maßstab: 1 : 50

Projekt:
Studienhaus in Uchte
Hannoversche Straße 21, 31600 Uchte
Grundlagenermittlung / Bestandspläne:

Grundriss Obergeschoss

Bauwerksnummer					Brückennummer	Barcode
Strecke		Kilometer		Kennzahl		
6100	*	270,10	*			

H/B = 594 / 841 (0.50m²)

Allplan 2009