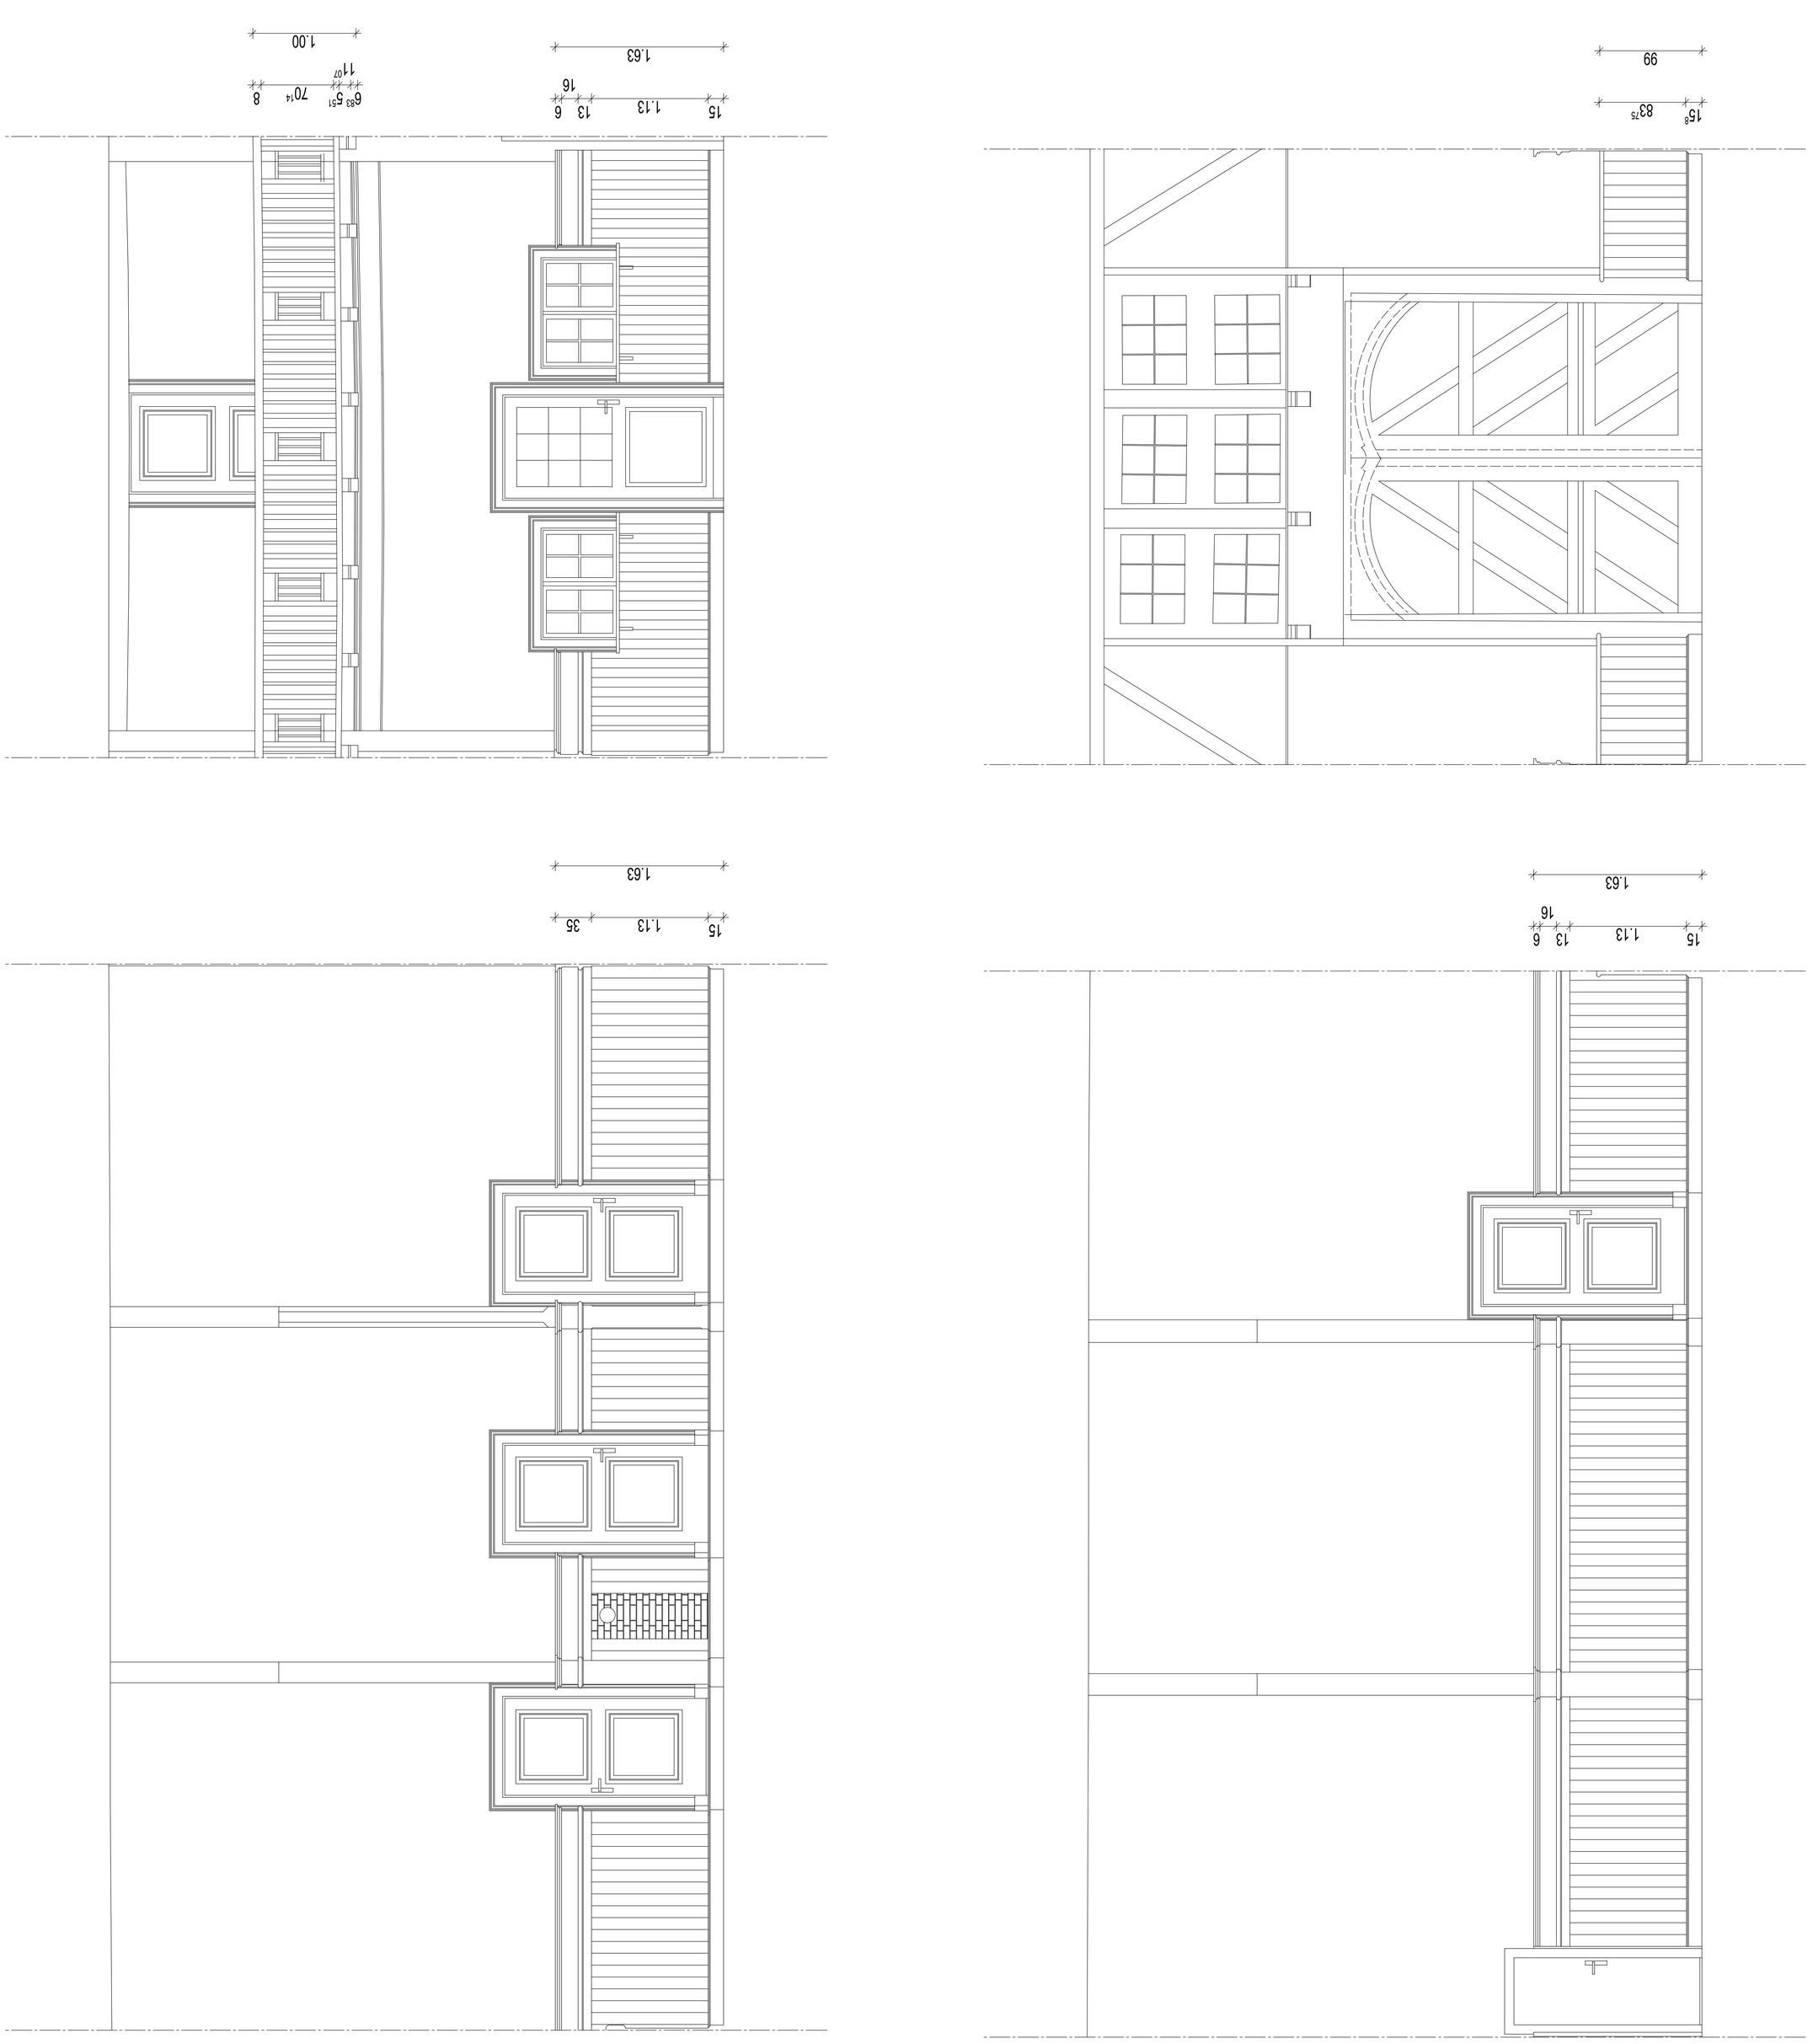

Index	Änderungen bzw Ergänzungen	Architekt	Gewerk	Ph.	Dokumentart	Bauteil	Ebene	Teil	lfd. Nr.	Index
a	Planerstellung									

Name: adh Datum: 20.10.2011

Plannummer

W

Studienhaus Uchte - Bestandspläne

Auftraggeber:
Wohnungsbaugesellschaft Uchte GmbH
- Geschäftsführung -
Herrn Reinhard Schmale
Ballenkamp 1
31600 Uchte

Bauantragsberechtigter:
hanse architekten
-Geschäftsführung-
Frau Anke-Doreen Heinze
Achtern Siyg 16
22549 Hamburg

Antragsteller/in:
Wohnungsbaugesellschaft Uchte GmbH
- Geschäftsführung -
Herrn Reinhard Schmale
Ballenkamp 1
31600 Uchte

detailmaßgeschärfes Gebäude mit Wärmebereich:

Planverfasser:
hanse architekten
Achtern Siyg 16
22549 Hamburg

tel (040.430 37 44
fax (040. 430 37 75

heinze@hanse-architekten.de
www.hanse-architekten.de

Plan-Nr.:
W 01

Auftrag-Nr.: ...

	Datum	Name
gez.	20.10.2011	adh
Planart:	Bestandserfassung	

9091/169/200/01/002/003/004/208/210
7V1/1T2/1S2/1K2/1E2/S29/S31/S46/M01/019
1S1

Restaurators:
Christiane Maier
Diplomrestauratorin m.a.
Heinr-Hoyer-Straße 64
20359 Hamburg

Tragwerksplanung:

Technische Gebäudeausrüstung:

Maßstab:
1 : 10

Projekt:
Studienhaus in Uchte
Hannoversche Straße 21, 31600 Uchte
Grundlagenermittlung/ Bestandspläne:
Wandabwicklung

Barcode

H/B = 841 / 1189 (1.00m²)

Alplan 2009